



NOTA:  
 1 / Les altitudes (100.00) figurant sur ce plan correspondent au terrain naturel avant travaux de viabilité ( 2014 ).  
 2/ Le plan de recolement des travaux de voirie et réseaux a été fourni par la société DUMAS T.P au Cabinet GSM  
 Les éléments ont été intégrés au présent plan de vente.

**LEGENDE**

- Borne O.G.E.
- Clôture
- Mur
- Amorce de clôture
- Bâtiment
- Voie, chemin
- Talus
- Application cadastrale
- Limite bornée
- Servitude de Tréfonds (Largeur 1m de part et d'autre des réseaux)

**LEGENDE**

- EU - EP - Regard de branchement
- Regard de Visite AEP - EU - EP
- AEP - Branchement
- Coffret électrique (REMBT - CIBE)
- Téléphone - Chambre de tirage
- Téléphone - branchement
- Eclairage - Lampadaire, Borne Lumineuse
- Réseaux Eau Potable
- Réseaux Eaux Usées
- Réseaux Eaux Pluviales
- Réseaux Eclairage Public
- Réseaux Téléphone
- Réseaux Electrique

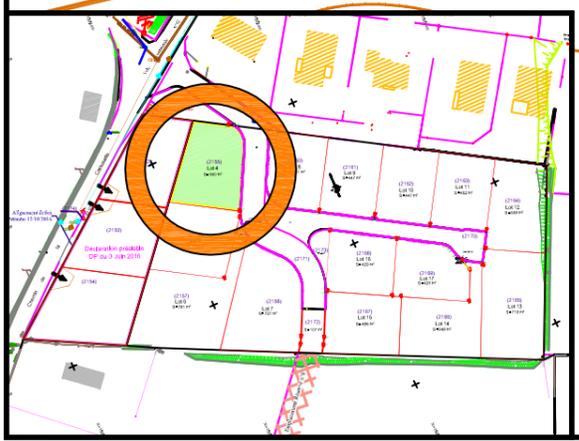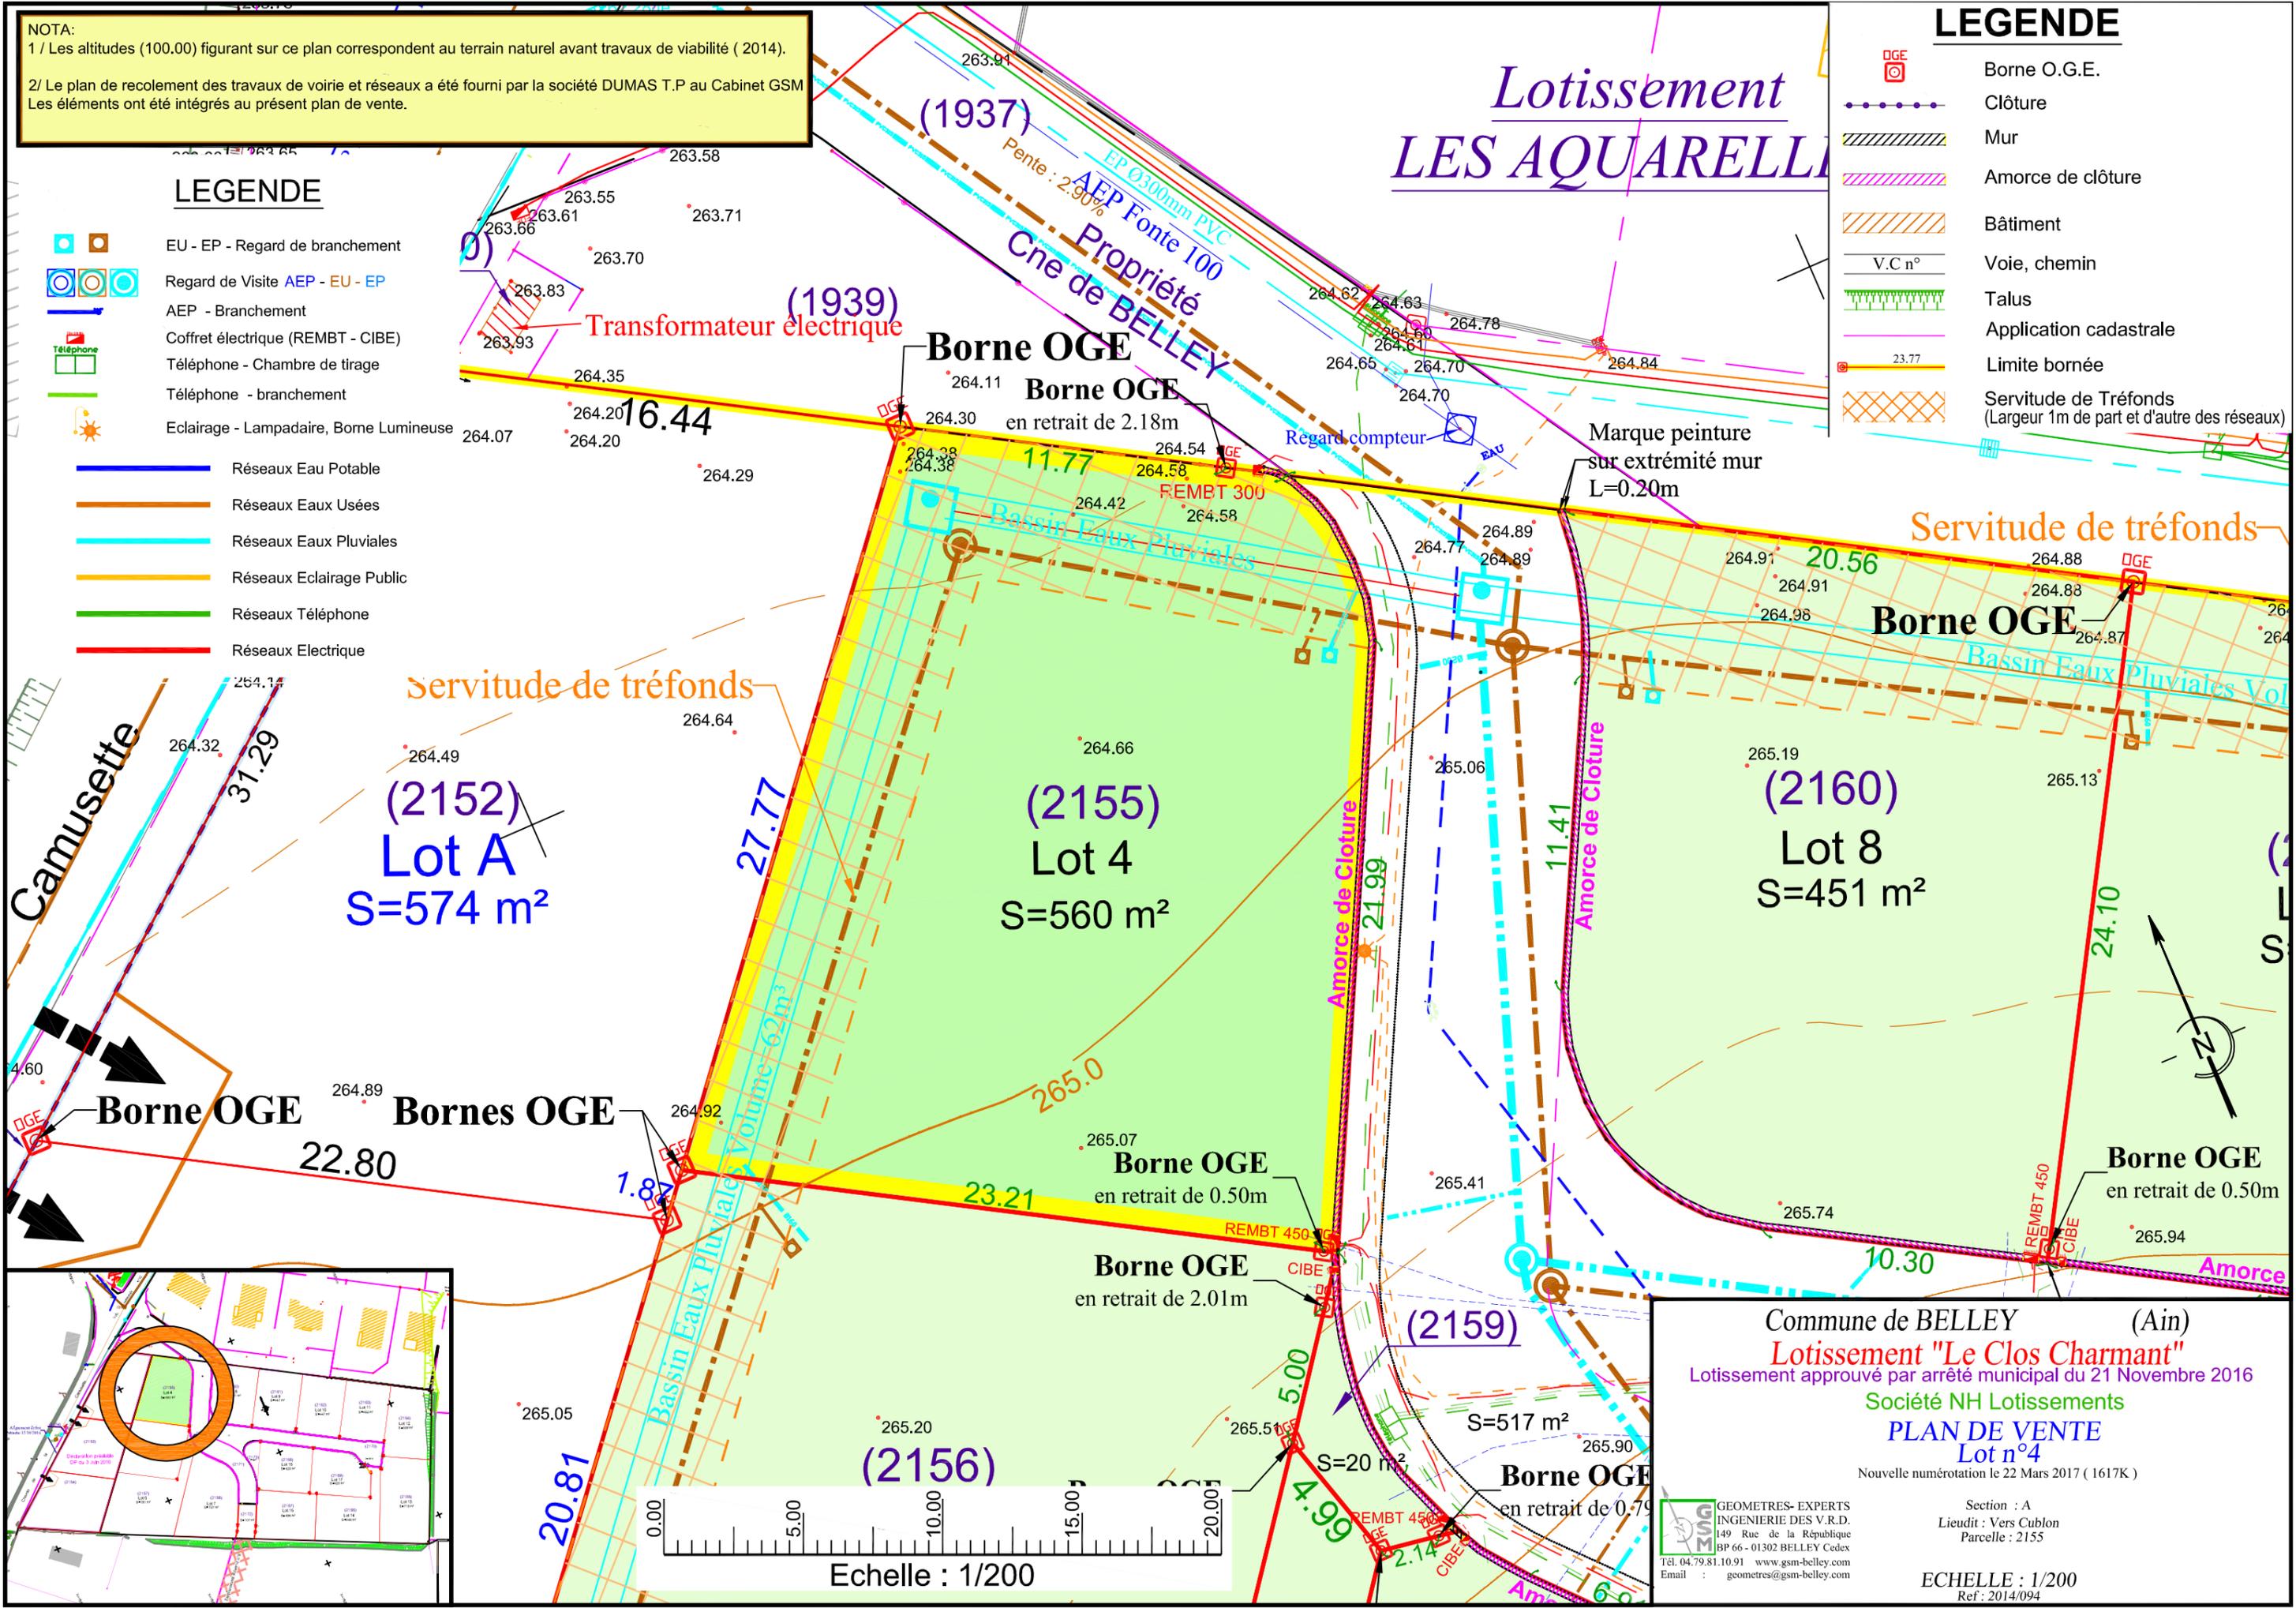

Commune de BELLEY (Ain)  
**Lotissement "Le Clos Charmant"**  
 Lotissement approuvé par arrêté municipal du 21 Novembre 2016  
 Société NH Lotissements  
**PLAN DE VENTE**  
 Lot n°4  
 Nouvelle numérotation le 22 Mars 2017 ( 1617K )

Section : A  
 Lieudit : Vers Cublon  
 Parcelle : 2155

GEOMETRES- EXPERTS  
 INGENIERIE DES V.R.D.  
 149 Rue de la République  
 BP 66 - 01302 BELLEY Cedex  
 Tél. 04.79.81.10.91 www.gsm-belley.com  
 Email : geometres@gsm-belley.com

Section : A  
 Lieudit : Vers Cublon  
 Parcelle : 2155

ECHELLE : 1/200  
 Ref : 2014/094





NOTA:  
 1 / Les altitudes (100.00) figurant sur ce plan correspondent au terrain naturel avant travaux de viabilité ( 2014).  
 2/ Le plan de recolement des travaux de voirie et réseaux a été fourni par la société DUMAS T.P au Cabinet GSM  
 Les éléments ont été intégrés au présent plan de vente.

### LEGENDE

	Borne O.G.E.
	Clôture
	Mur
	Amorce de clôture
	Bâtiment
	Voie, chemin
	Talus
	Application cadastrale
	Limite bornée
	Servitude de Tréfonds (Largeur 1m de part et d'autre des réseaux)

### LEGENDE

	EU - EP - Regard de branchement
	Regard de Visite AEP - EU - EP
	AEP - Branchement
	Coffret électrique (REMBT - CIBE)
	Téléphone - Chambre de tirage
	Téléphone - branchement
	Eclairage - Lampadaire, Borne Lumineuse
	Réseaux Eau Potable
	Réseaux Eaux Usées
	Réseaux Eaux Pluviales
	Réseaux Eclairage Public
	Réseaux Téléphone
	Réseaux Electrique

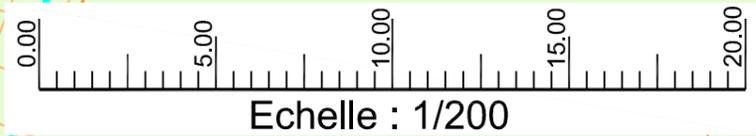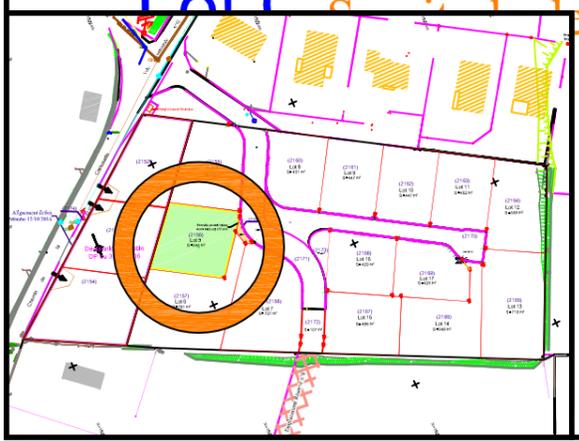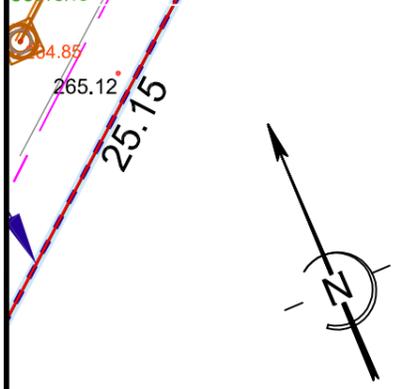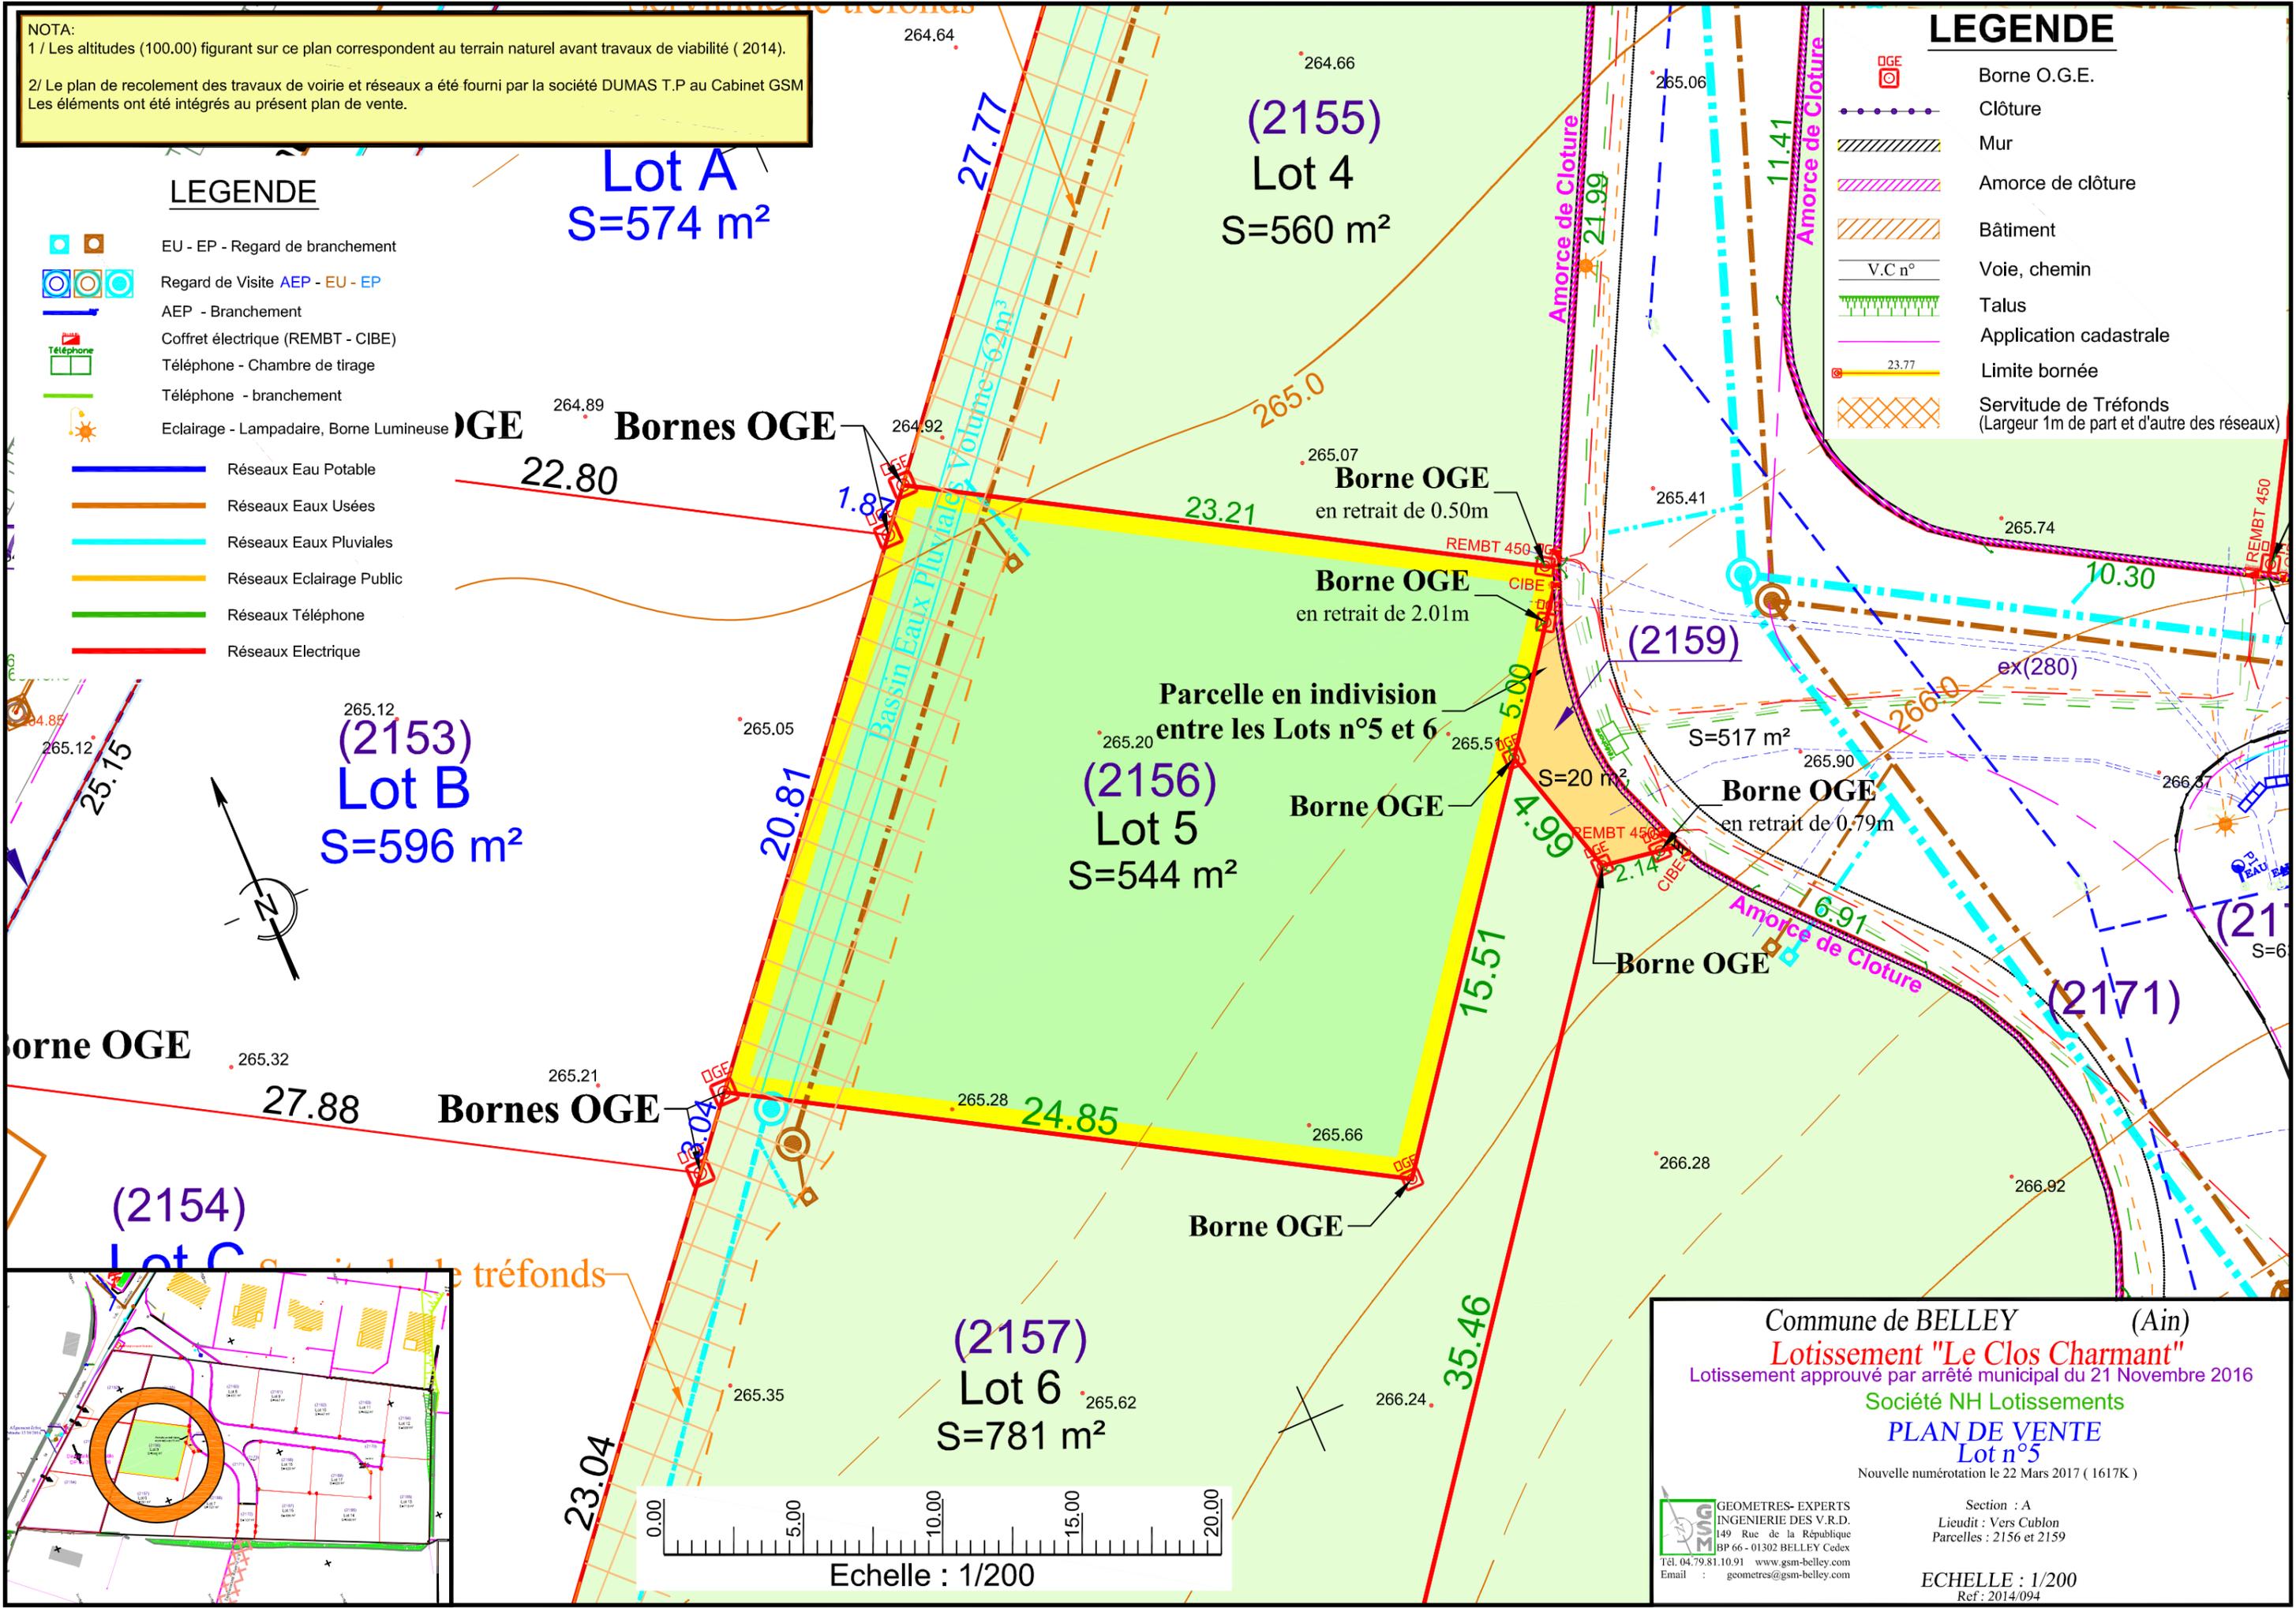

Commune de BELLEY (Ain)  
**Lotissement "Le Clos Charmant"**  
 Lotissement approuvé par arrêté municipal du 21 Novembre 2016  
 Société NH Lotissements  
**PLAN DE VENTE**  
 Lot n°5  
 Nouvelle numérotation le 22 Mars 2017 ( 1617K )

Section : A  
 Lieudit : Vers Cublon  
 Parcelles : 2156 et 2159

GEOMETRES- EXPERTS  
 INGENIERIE DES V.R.D.  
 149 Rue de la République  
 BP 66 - 01302 BELLEY Cedex  
 Tél. 04.79.81.10.91 www.gsm-belley.com  
 Email : geometres@gsm-belley.com

ECHELLE : 1/200  
 Ref : 2014/094






NOTA:  
 1 / Les altitudes (100.00) figurant sur ce plan correspondent au terrain naturel avant travaux de viabilité ( 2014).  
 2/ Le plan de recolement des travaux de voirie et réseaux a été fourni par la société DUMAS T.P au Cabinet GSM  
 Les éléments ont été intégrés au présent plan de vente.

# LEGENDE

- LEGENDE**
- EU - EP - Regard de branchement
  - Regard de Visite AEP - EU - EP
  - AEP - Branchement
  - Coffret électrique (REMBT - CIBE)
  - Téléphone - Chambre de tirage
  - Téléphone - branchement
  - Eclairage - Lampadaire, Borne Lumineuse
  - Réseaux Eau Potable
  - Réseaux Eaux Usées
  - Réseaux Eaux Pluviales
  - Réseaux Eclairage Public
  - Réseaux Téléphone
  - Réseaux Electrique

- Borne O.G.E.
- Clôture
- Mur
- Amorce de clôture
- Bâtiment
- Voie, chemin
- Talus
- Application cadastrale
- Limite bornée
- Servitude de Tréfonds (Largeur 1m de part et d'autre des réseaux)

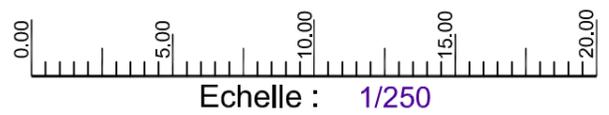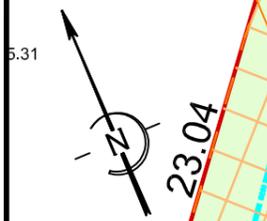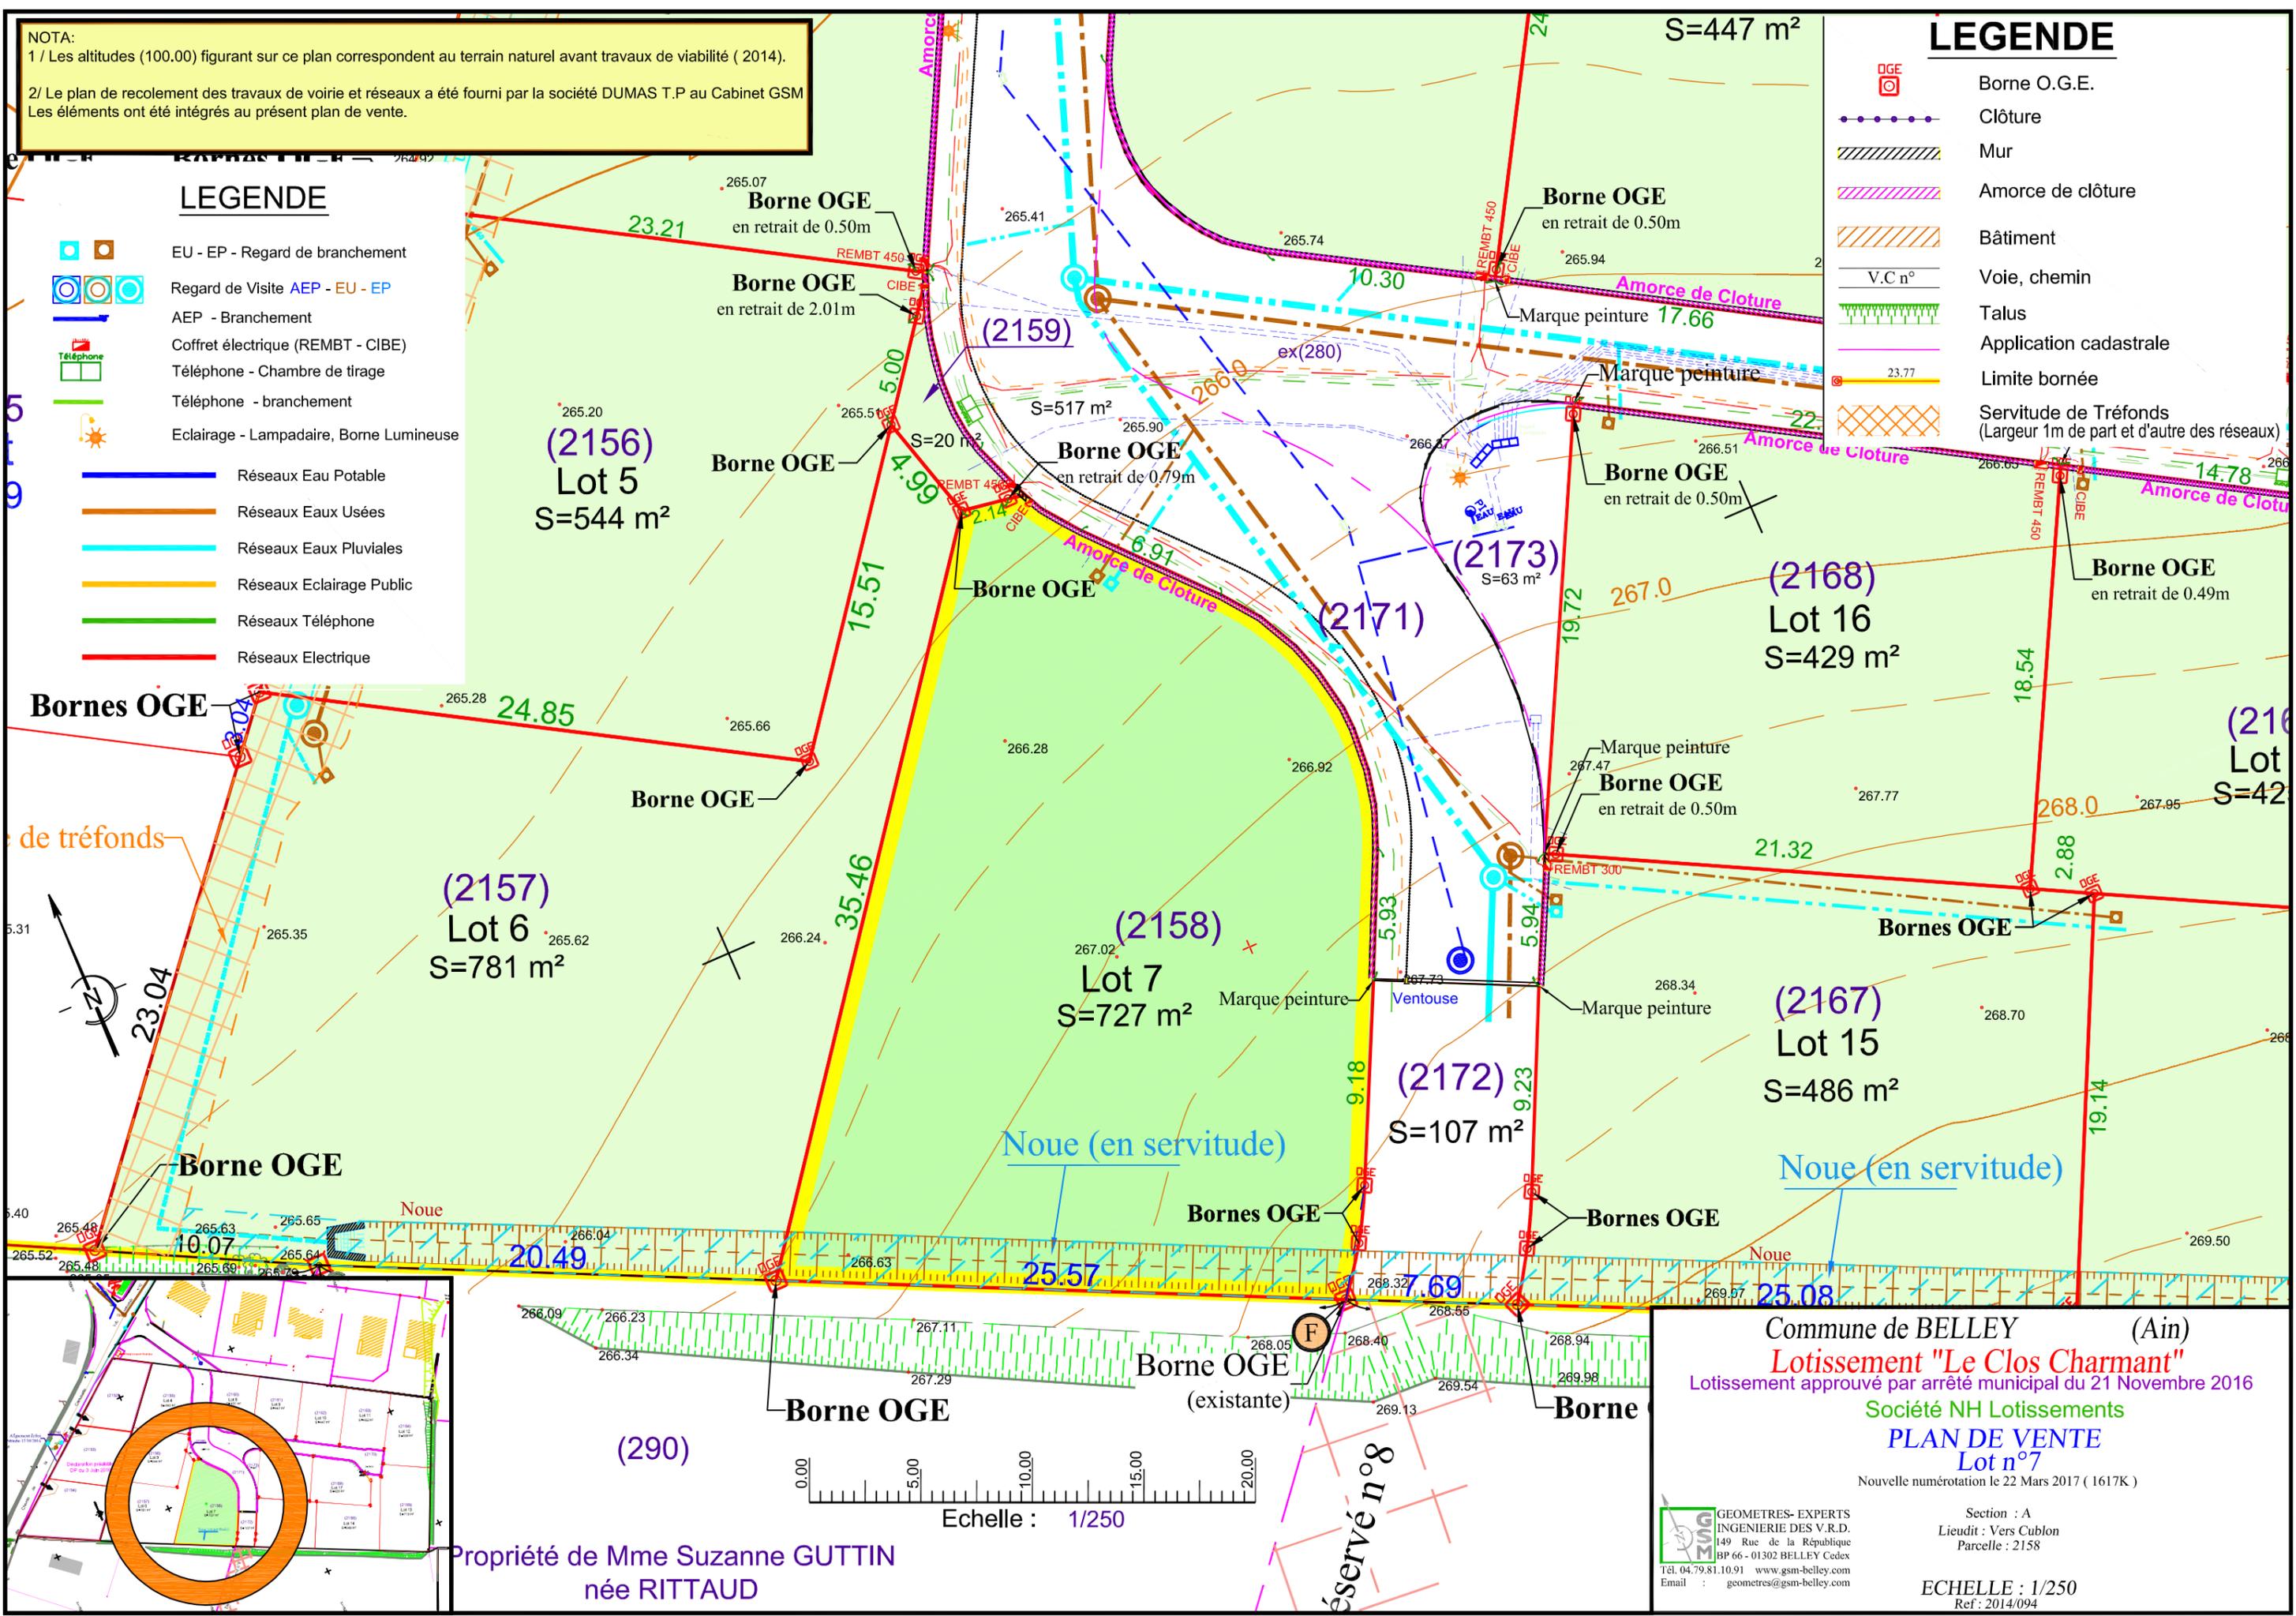

Propriété de Mme Suzanne GUTTIN  
 née RITTAUD

Commune de BELLEY (Ain)  
**Lotissement "Le Clos Charmant"**  
 Lotissement approuvé par arrêté municipal du 21 Novembre 2016  
 Société NH Lotissements  
**PLAN DE VENTE**  
 Lot n°7  
 Nouvelle numérotation le 22 Mars 2017 ( 1617K )

Section : A  
 Lieudit : Vers Cublon  
 Parcelle : 2158

GEOMETRES- EXPERTS  
 INGENIERIE DES V.R.D.  
 149 Rue de la République  
 BP 66 - 01302 BELLEY Cedex  
 Tél. 04.79.81.10.91 www.gsm-belley.com  
 Email : geometres@gsm-belley.com

ECHELLE : 1/250  
 Ref : 2014/094

NOTA:  
 1 / Les altitudes (100.00) figurant sur ce plan correspondent au terrain naturel avant travaux de viabilité ( 2014).  
 2/ Le plan de recolement des travaux de voirie et réseaux a été fourni par la société DUMAS T.P au Cabinet GSM  
 Les éléments ont été intégrés au présent plan de vente.

# UARELLES

(1934)

## LEGENDE

- Borne O.G.E.
- Clôture
- Mur
- Amorce de clôture
- Bâtiment
- Voie, chemin
- Talus
- Application cadastrale
- Limite bornée
- Servitude de Tréfonds (Largeur 1m de part et d'autre des réseaux)

## LEGENDE

- EU - EP - Regard de branchement
- Regard de Visite AEP - EU - EP
- AEP - Branchement
- Coffret électrique (REMBT - CIBE)
- Téléphone - Chambre de tirage
- Téléphone - branchement
- Eclairage - Lampadaire, Borne Lumineuse
- Réseaux Eau Potable
- Réseaux Eaux Usées
- Réseaux Eaux Pluviales
- Réseaux Eclairage Public
- Réseaux Téléphone
- Réseaux Electrique

(1939)  
électrique

**Borne OGE**  
**Borne OGE**  
 en retrait de 2.18m

Bassin Eaux Pluviales  
 Bassin Eaux Pluviales

(2155)  
 Lot 4  
 S=560 m<sup>2</sup>

Marque peinture  
 sur extrémité mur  
 L=0.20m

Limite A-B-C  
 (bornage GSM du 28/08/2006)

Servitude de tréfonds

Amorce de Cloture

(2160)  
 Lot 8  
 S=451 m<sup>2</sup>

(2161)  
 Lot 9  
 S=447 m<sup>2</sup>

S=447 m<sup>2</sup>

**Borne OGE**  
 en retrait de 0.50m



**Borne OGE**  
 en retrait de 2.01m

**Borne OGE**  
 en retrait de 0.50m

**Borne OGE**  
 en retrait de 1.00m

(2159)  
**Borne OGE**  
 en retrait de 0.79m

**Borne OGE**  
 en retrait de 0.50m

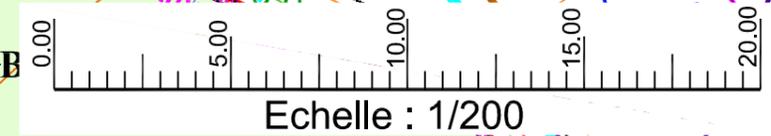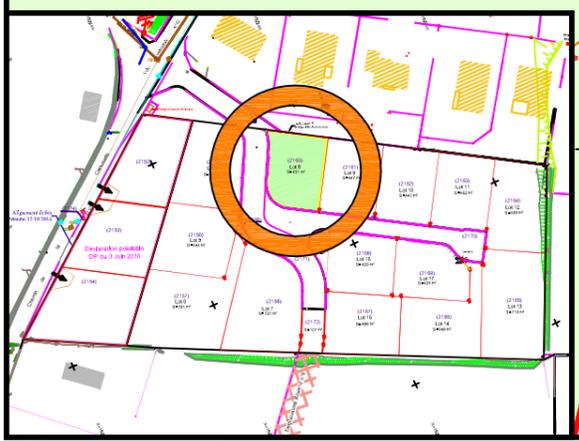

Commune de BELLEY (Ain)  
**Lotissement "Le Clos Charmant"**  
 Lotissement approuvé par arrêté municipal du 21 Novembre 2016  
 Société NH Lotissements  
**PLAN DE VENTE**  
 Lot n°8  
 Nouvelle numérotation le 22 Mars 2017 ( 1617K )

GEOMETRES- EXPERTS  
 INGENIERIE DES V.R.D.  
 149 Rue de la République  
 BP 66 - 01302 BELLEY Cedex  
 Tél. 04.79.81.10.91 www.gsm-belley.com  
 Email : geometres@gsm-belley.com

Section : A  
 Lieudit : Vers Cublon  
 Parcelle : 2160

ECHELLE : 1/200  
 Ref : 2014/094


NOTA:  
 1 / Les altitudes (100.00) figurant sur ce plan correspondent au terrain naturel avant travaux de viabilité ( 2014).  
 2/ Le plan de recolement des travaux de voirie et réseaux a été fourni par la société DUMAS T.P au Cabinet GSM  
 Les éléments ont été intégrés au présent plan de vente.

### LEGENDE

- Borne O.G.E.
- Clôture
- Mur
- Amorce de clôture
- Bâtiment
- Voie, chemin
- Talus
- Application cadastrale
- Limite bornée
- Servitude de Tréfonds (Largeur 1m de part et d'autre des réseaux)

### LEGENDE

- EU - EP - Regard de branchement
- Regard de Visite AEP - EU - EP
- AEP - Branchement
- Coffret électrique (REMBT - CIBE)
- Téléphone - Chambre de tirage
- Téléphone - branchement
- Eclairage - Lampadaire, Borne Lumineuse
- Réseaux Eau Potable
- Réseaux Eaux Usées
- Réseaux Eaux Pluviales
- Réseaux Eclairage Public
- Réseaux Téléphone
- Réseaux Electrique

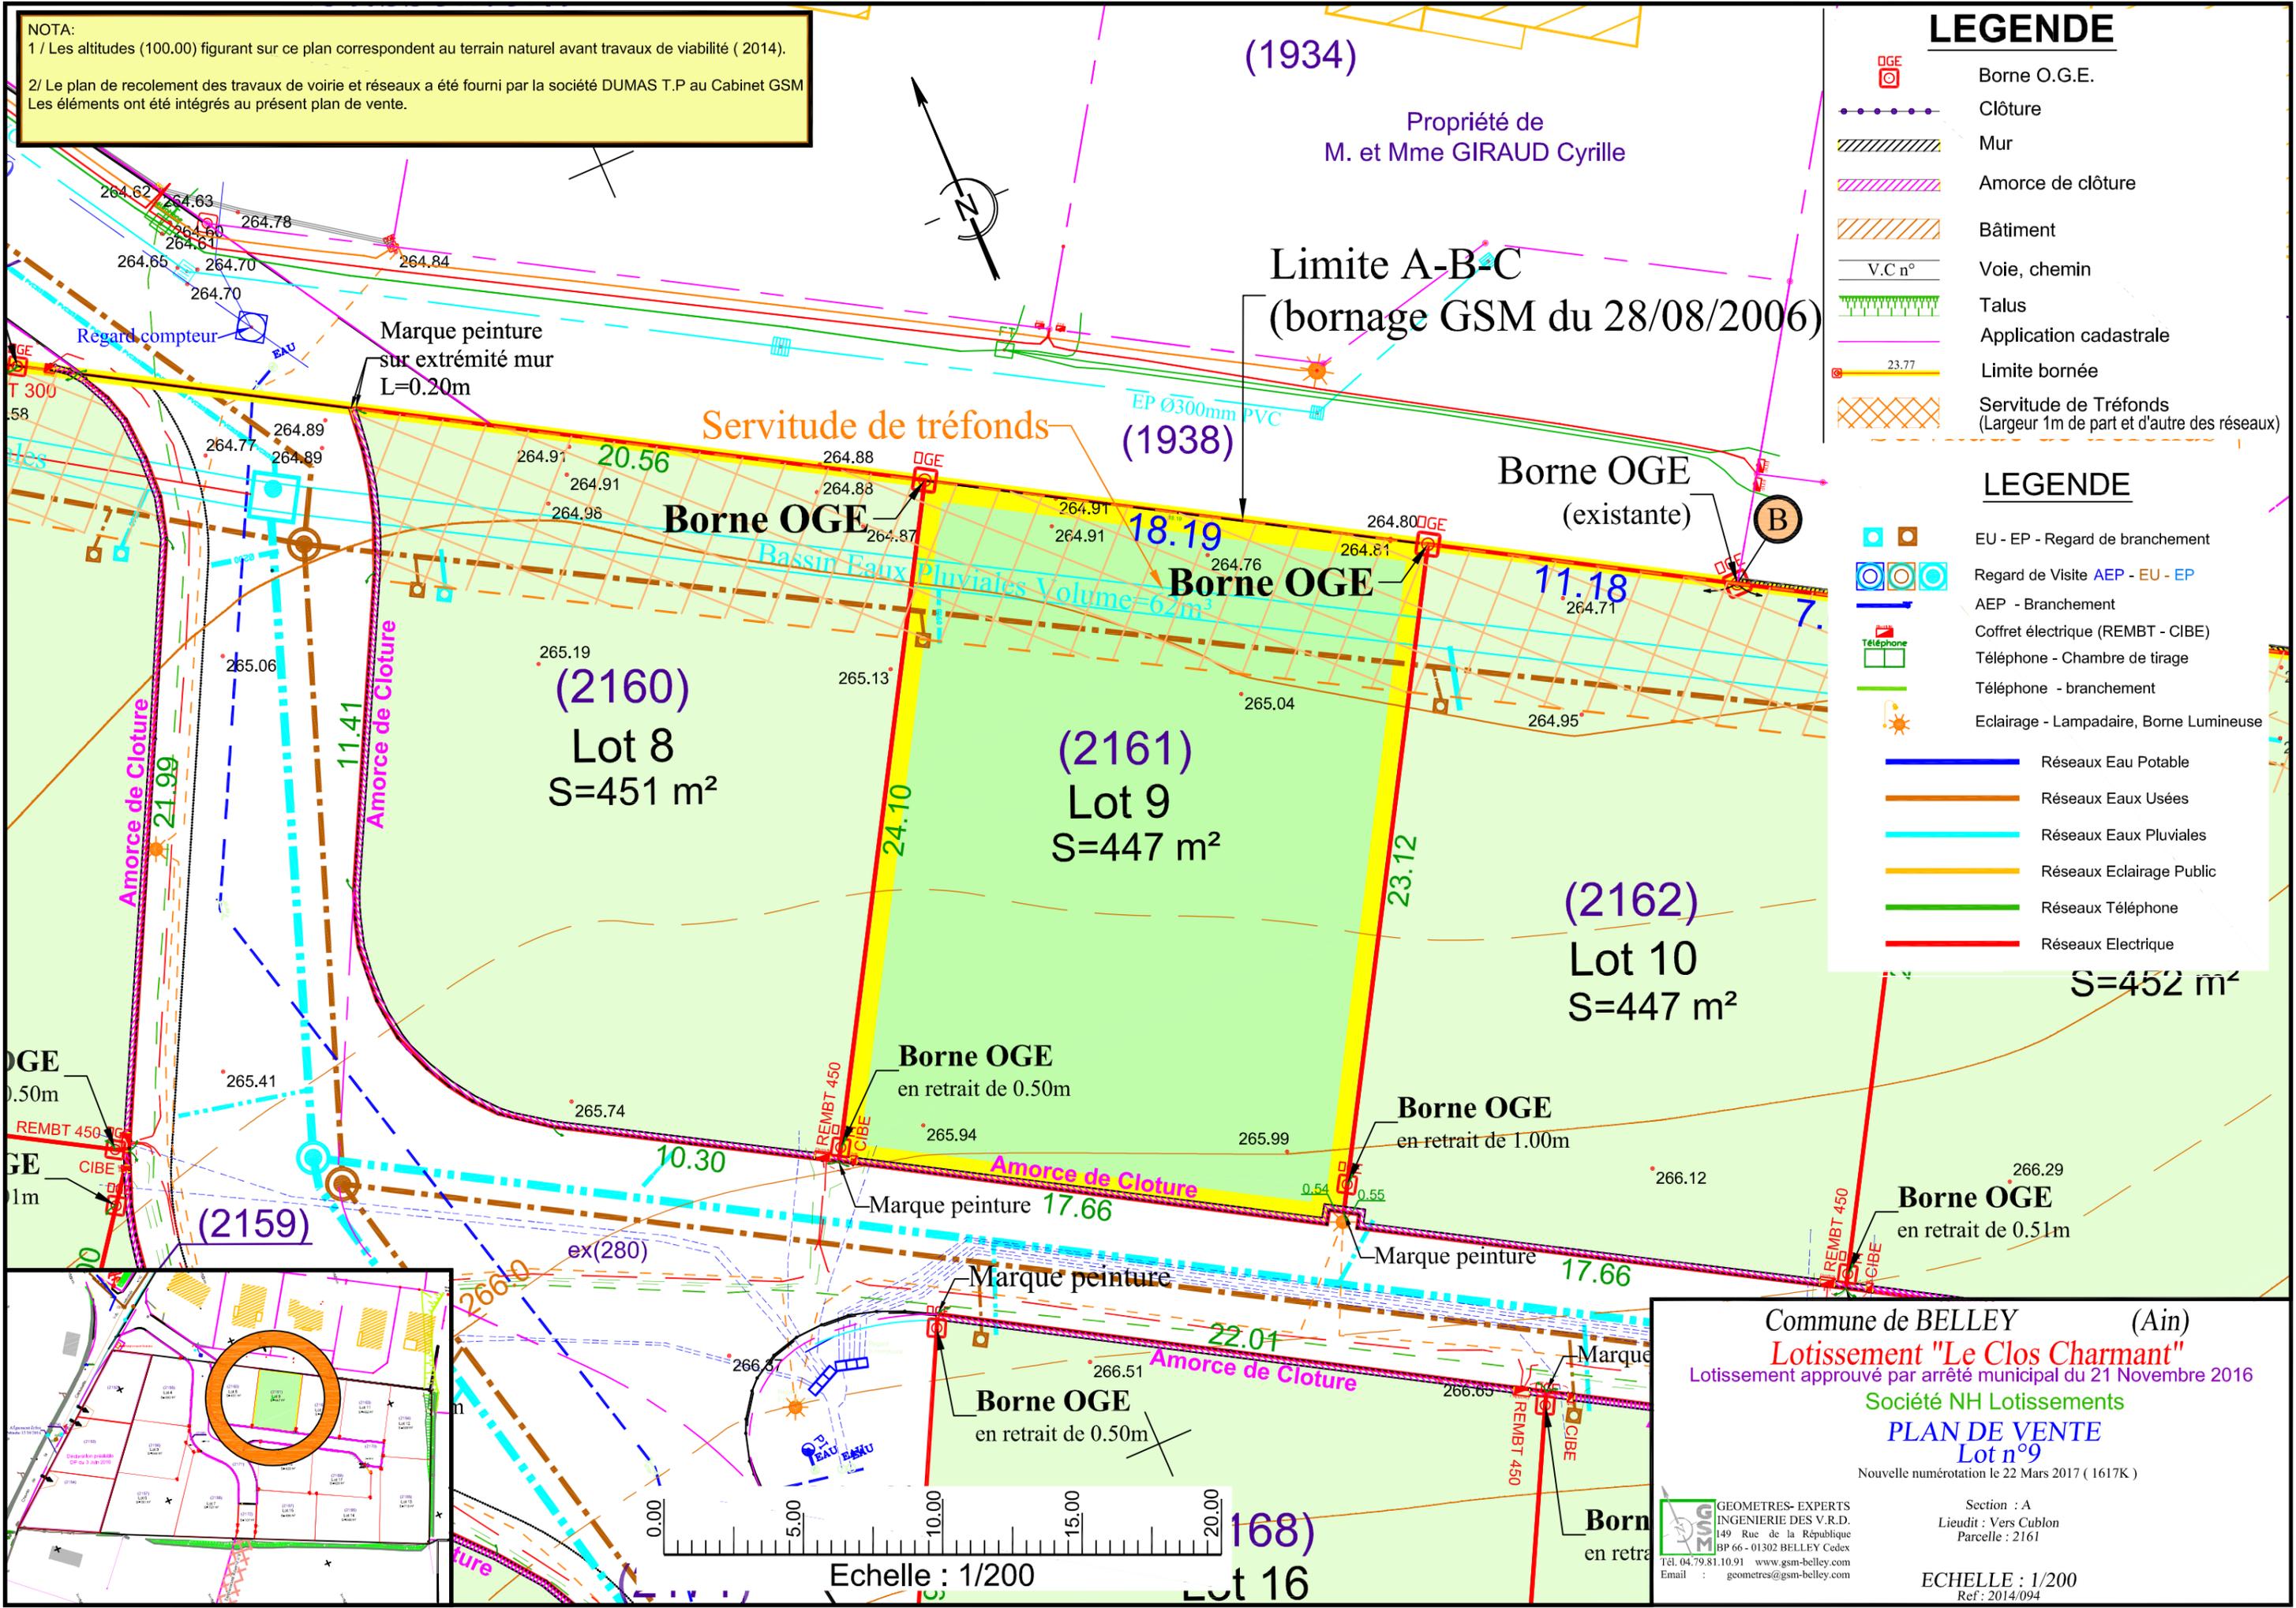

Commune de **BELLEY** (Ain)  
**Lotissement "Le Clos Charmant"**  
 Lotissement approuvé par arrêté municipal du 21 Novembre 2016  
 Société **NH Lotissements**  
**PLAN DE VENTE**  
 Lot n°9  
 Nouvelle numérotation le 22 Mars 2017 ( 1617K )

Section : A  
 Lieudit : Vers Cublon  
 Parcelle : 2161

**GEOMETRES- EXPERTS**  
 INGENIERIE DES V.R.D.  
 149 Rue de la République  
 BP 66 - 01302 BELLEY Cedex  
 Tél. 04.79.81.10.91 www.gsm-belley.com  
 Email : geometres@gsm-belley.com

**GEOMETRES- EXPERTS**  
 INGENIERIE DES V.R.D.  
 149 Rue de la République  
 BP 66 - 01302 BELLEY Cedex  
 Tél. 04.79.81.10.91 www.gsm-belley.com  
 Email : geometres@gsm-belley.com

Echelle : 1/200  
 Ref: 2014/094


NOTA:  
 1 / Les altitudes (100.00) figurant sur ce plan correspondent au terrain naturel avant travaux de viabilité ( 2014 ).  
 2/ Le plan de recolement des travaux de voirie et réseaux a été fourni par la société DUMAS T.P au Cabinet GSM  
 Les éléments ont été intégrés au présent plan de vente.

### LEGENDE

- Borne O.G.E.
- Clôture
- Mur
- Amorce de clôture
- Bâtiment
- Voie, chemin
- Talus
- Application cadastrale
- Limite bornée
- Servitude de Tréfonds (Largeur 1m de part et d'autre des réseaux)

### LEGENDE

- EU - EP - Regard de branchement
- Regard de Visite AEP - EU - EP
- AEP - Branchement
- Coffret électrique (REMBT - CIBE)
- Téléphone - Chambre de tirage
- Téléphone - branchement
- Eclairage - Lampadaire, Borne Lumineuse
- Réseaux Eau Potable
- Réseaux Eaux Usées
- Réseaux Eaux Pluviales
- Réseaux Eclairage Public
- Réseaux Téléphone
- Réseaux Electrique

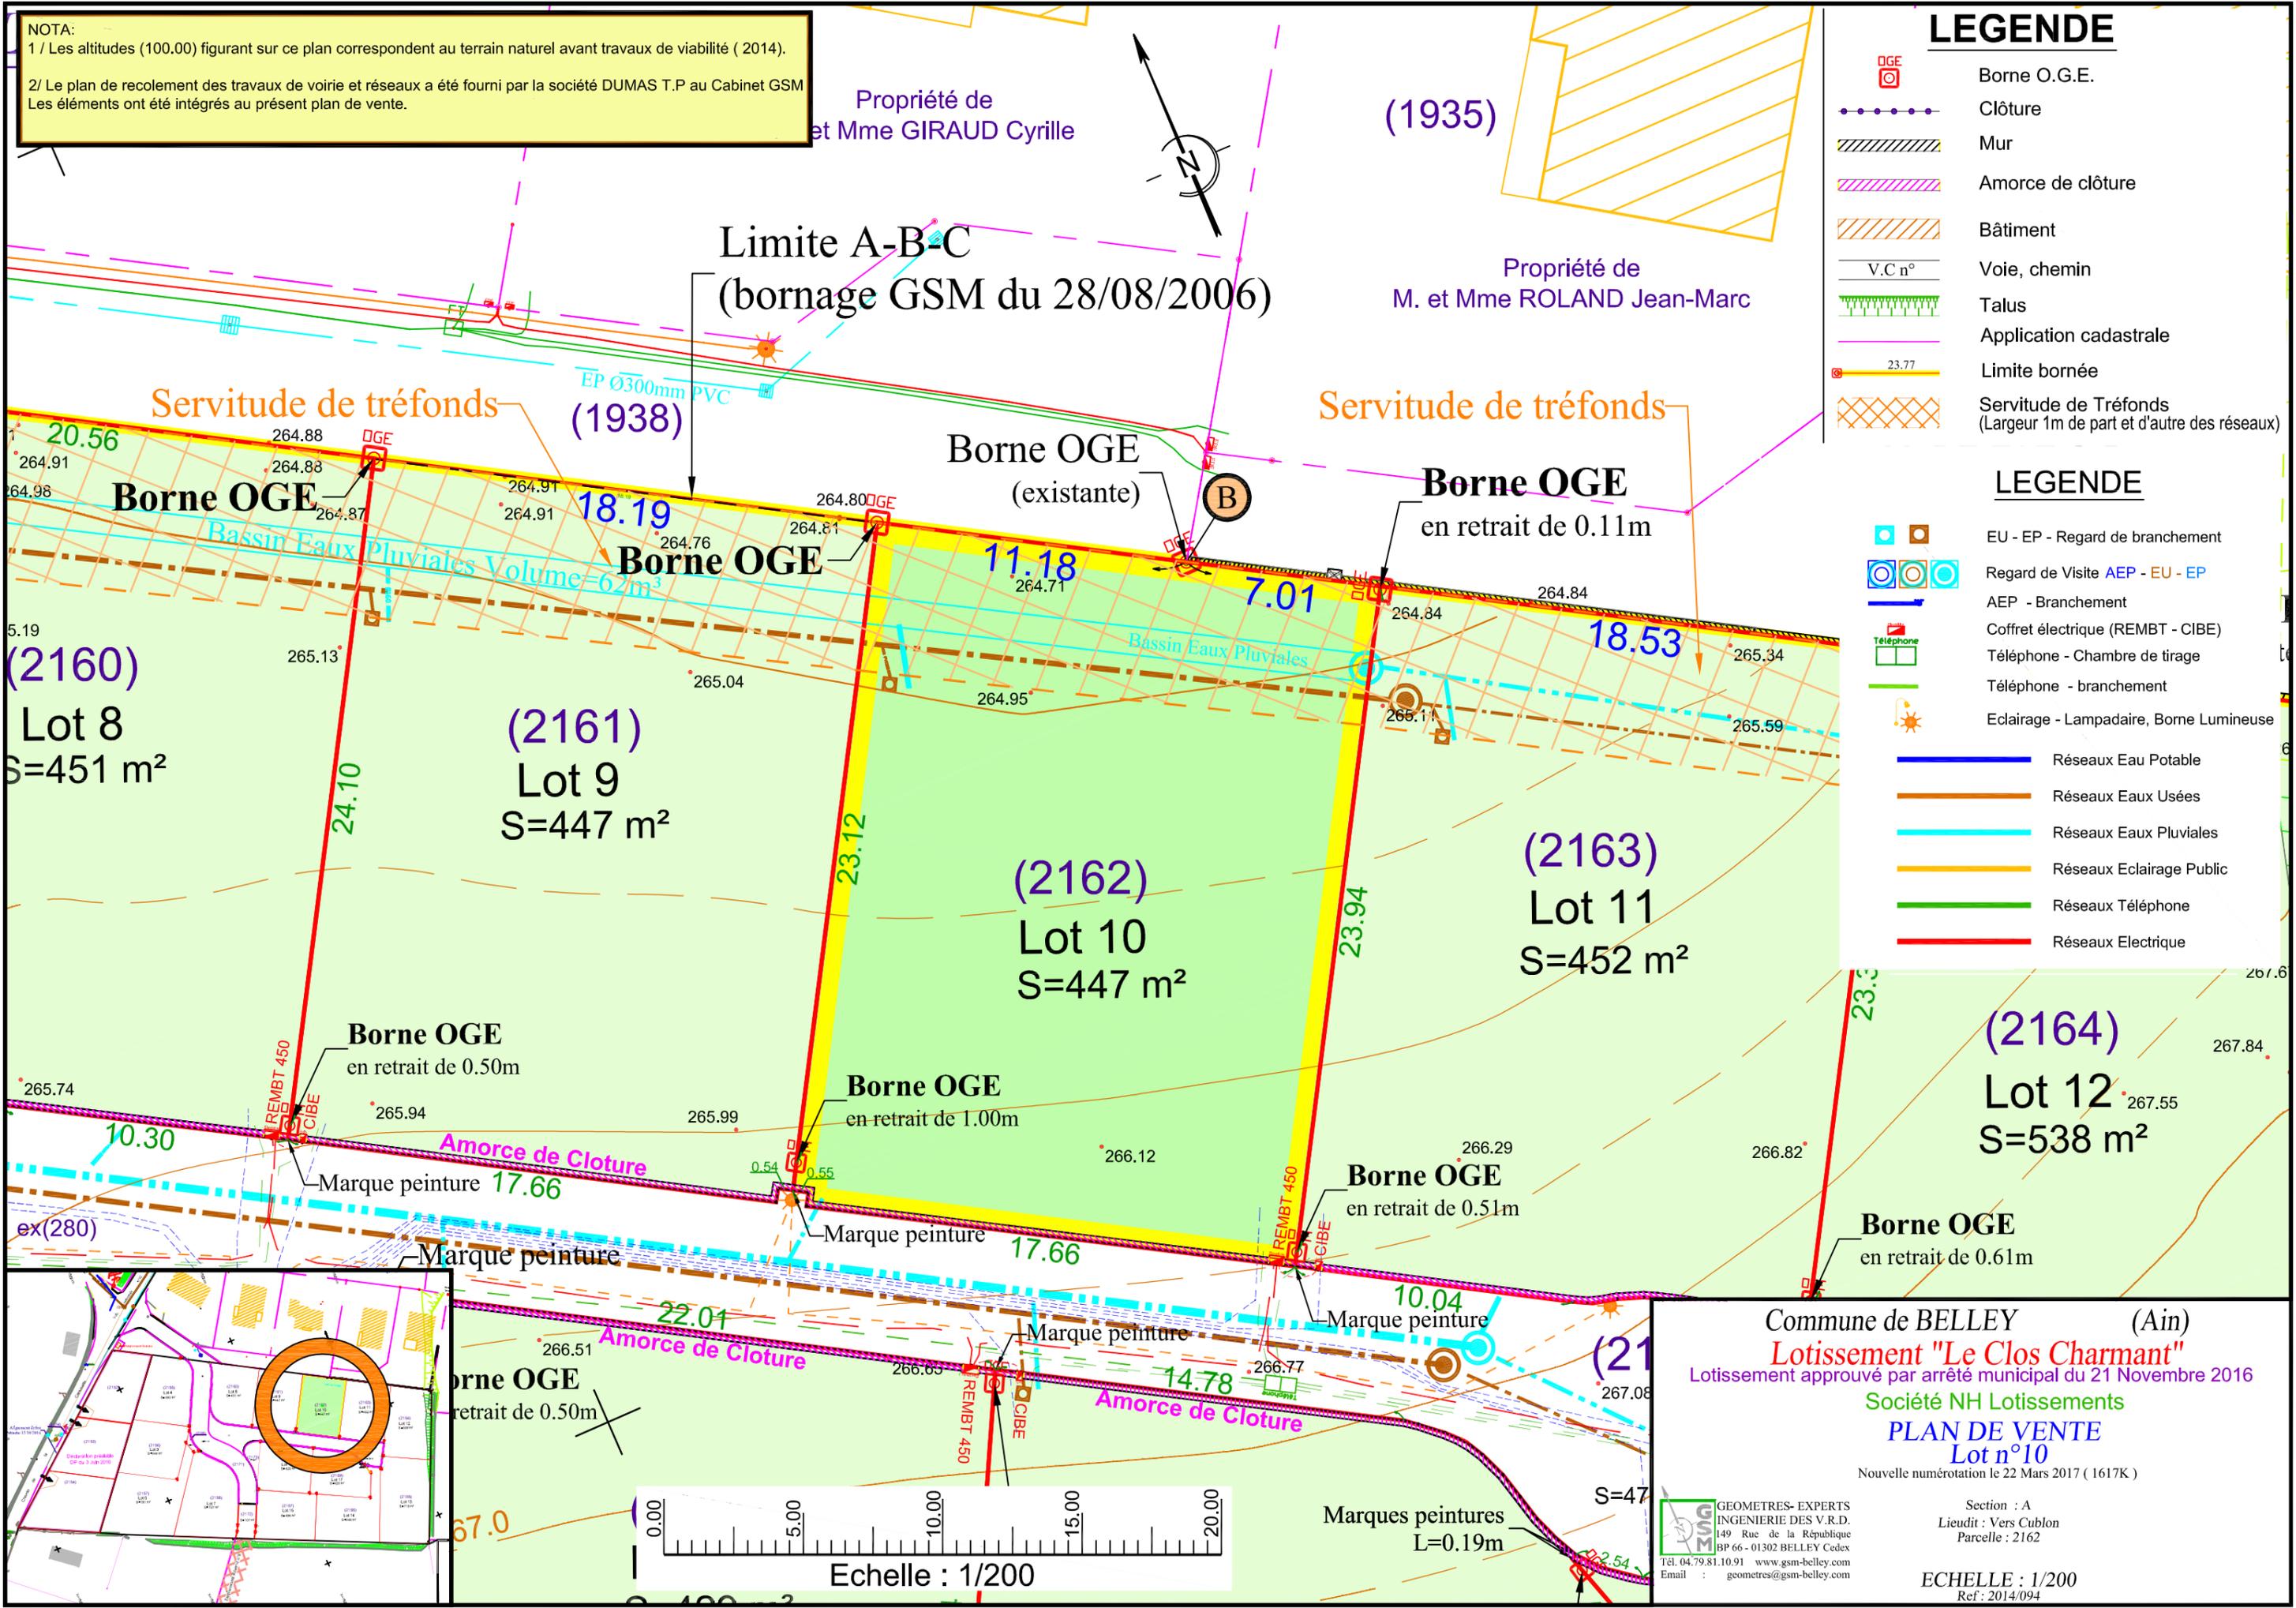

Commune de **BELLEY** (Ain)  
**Lotissement "Le Clos Charmant"**  
 Lotissement approuvé par arrêté municipal du 21 Novembre 2016  
 Société **NH Lotissements**  
**PLAN DE VENTE**  
**Lot n°10**  
 Nouvelle numérotation le 22 Mars 2017 ( 1617K )

Section : A  
 Lieudit : Vers Cublon  
 Parcelle : 2162

**GEOMETRES- EXPERTS**  
 INGENIERIE DES V.R.D.  
 149 Rue de la République  
 BP 66 - 01302 BELLEY Cedex  
 Tél. 04.79.81.10.91 www.gsm-belley.com  
 Email : geometres@gsm-belley.com

**ECHELLE : 1/200**  
 Ref : 2014/094

NOTA:  
 1 / Les altitudes (100.00) figurant sur ce plan correspondent au terrain naturel avant travaux de viabilité ( 2014).  
 2/ Le plan de recolement des travaux de voirie et réseaux a été fourni par la société DUMAS T.P au Cabinet GSM  
 Les éléments ont été intégrés au présent plan de vente.

**LEGENDE**

-  Réseaux Eau Potable
-  Réseaux Eaux Usées
-  Réseaux Eaux Pluviales
-  Réseaux Eclairage Public
-  Réseaux Téléphone
-  Réseaux Electrique
-  EU - EP - Regard de branchement
-  Regard de Visite AEP - EU - EP
-  AEP - Branchement
-  Coffret électrique (REMBT - CIBE)
-  Téléphone - Chambre de tirage
-  Téléphone - branchement
-  Eclairage - Lampadaire, Borne Lumineuse




**LEGENDE**

-  Borne O.G.E.
-  Clôture
-  Mur
-  Amorce de clôture
-  Bâtiment
-  Voie, chemin
-  Talus
-  Application cadastrale
-  Limite bornée
-  Servitude de Tréfonds (Largeur 1m de part et d'autre des réseaux)

Propriété de  

M. DE FAZIO Dominique

Propriété de  
 M. et Mme Thierry WOZNIAK

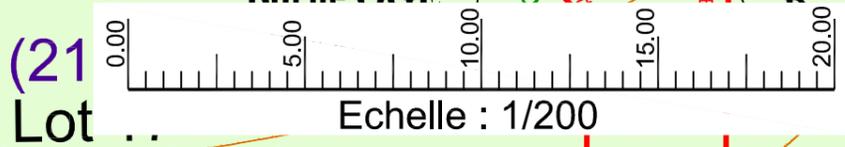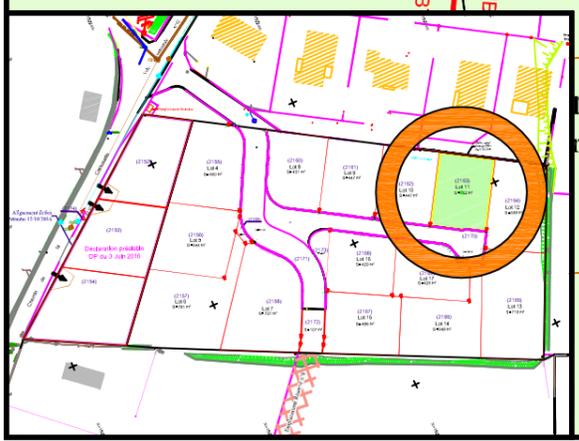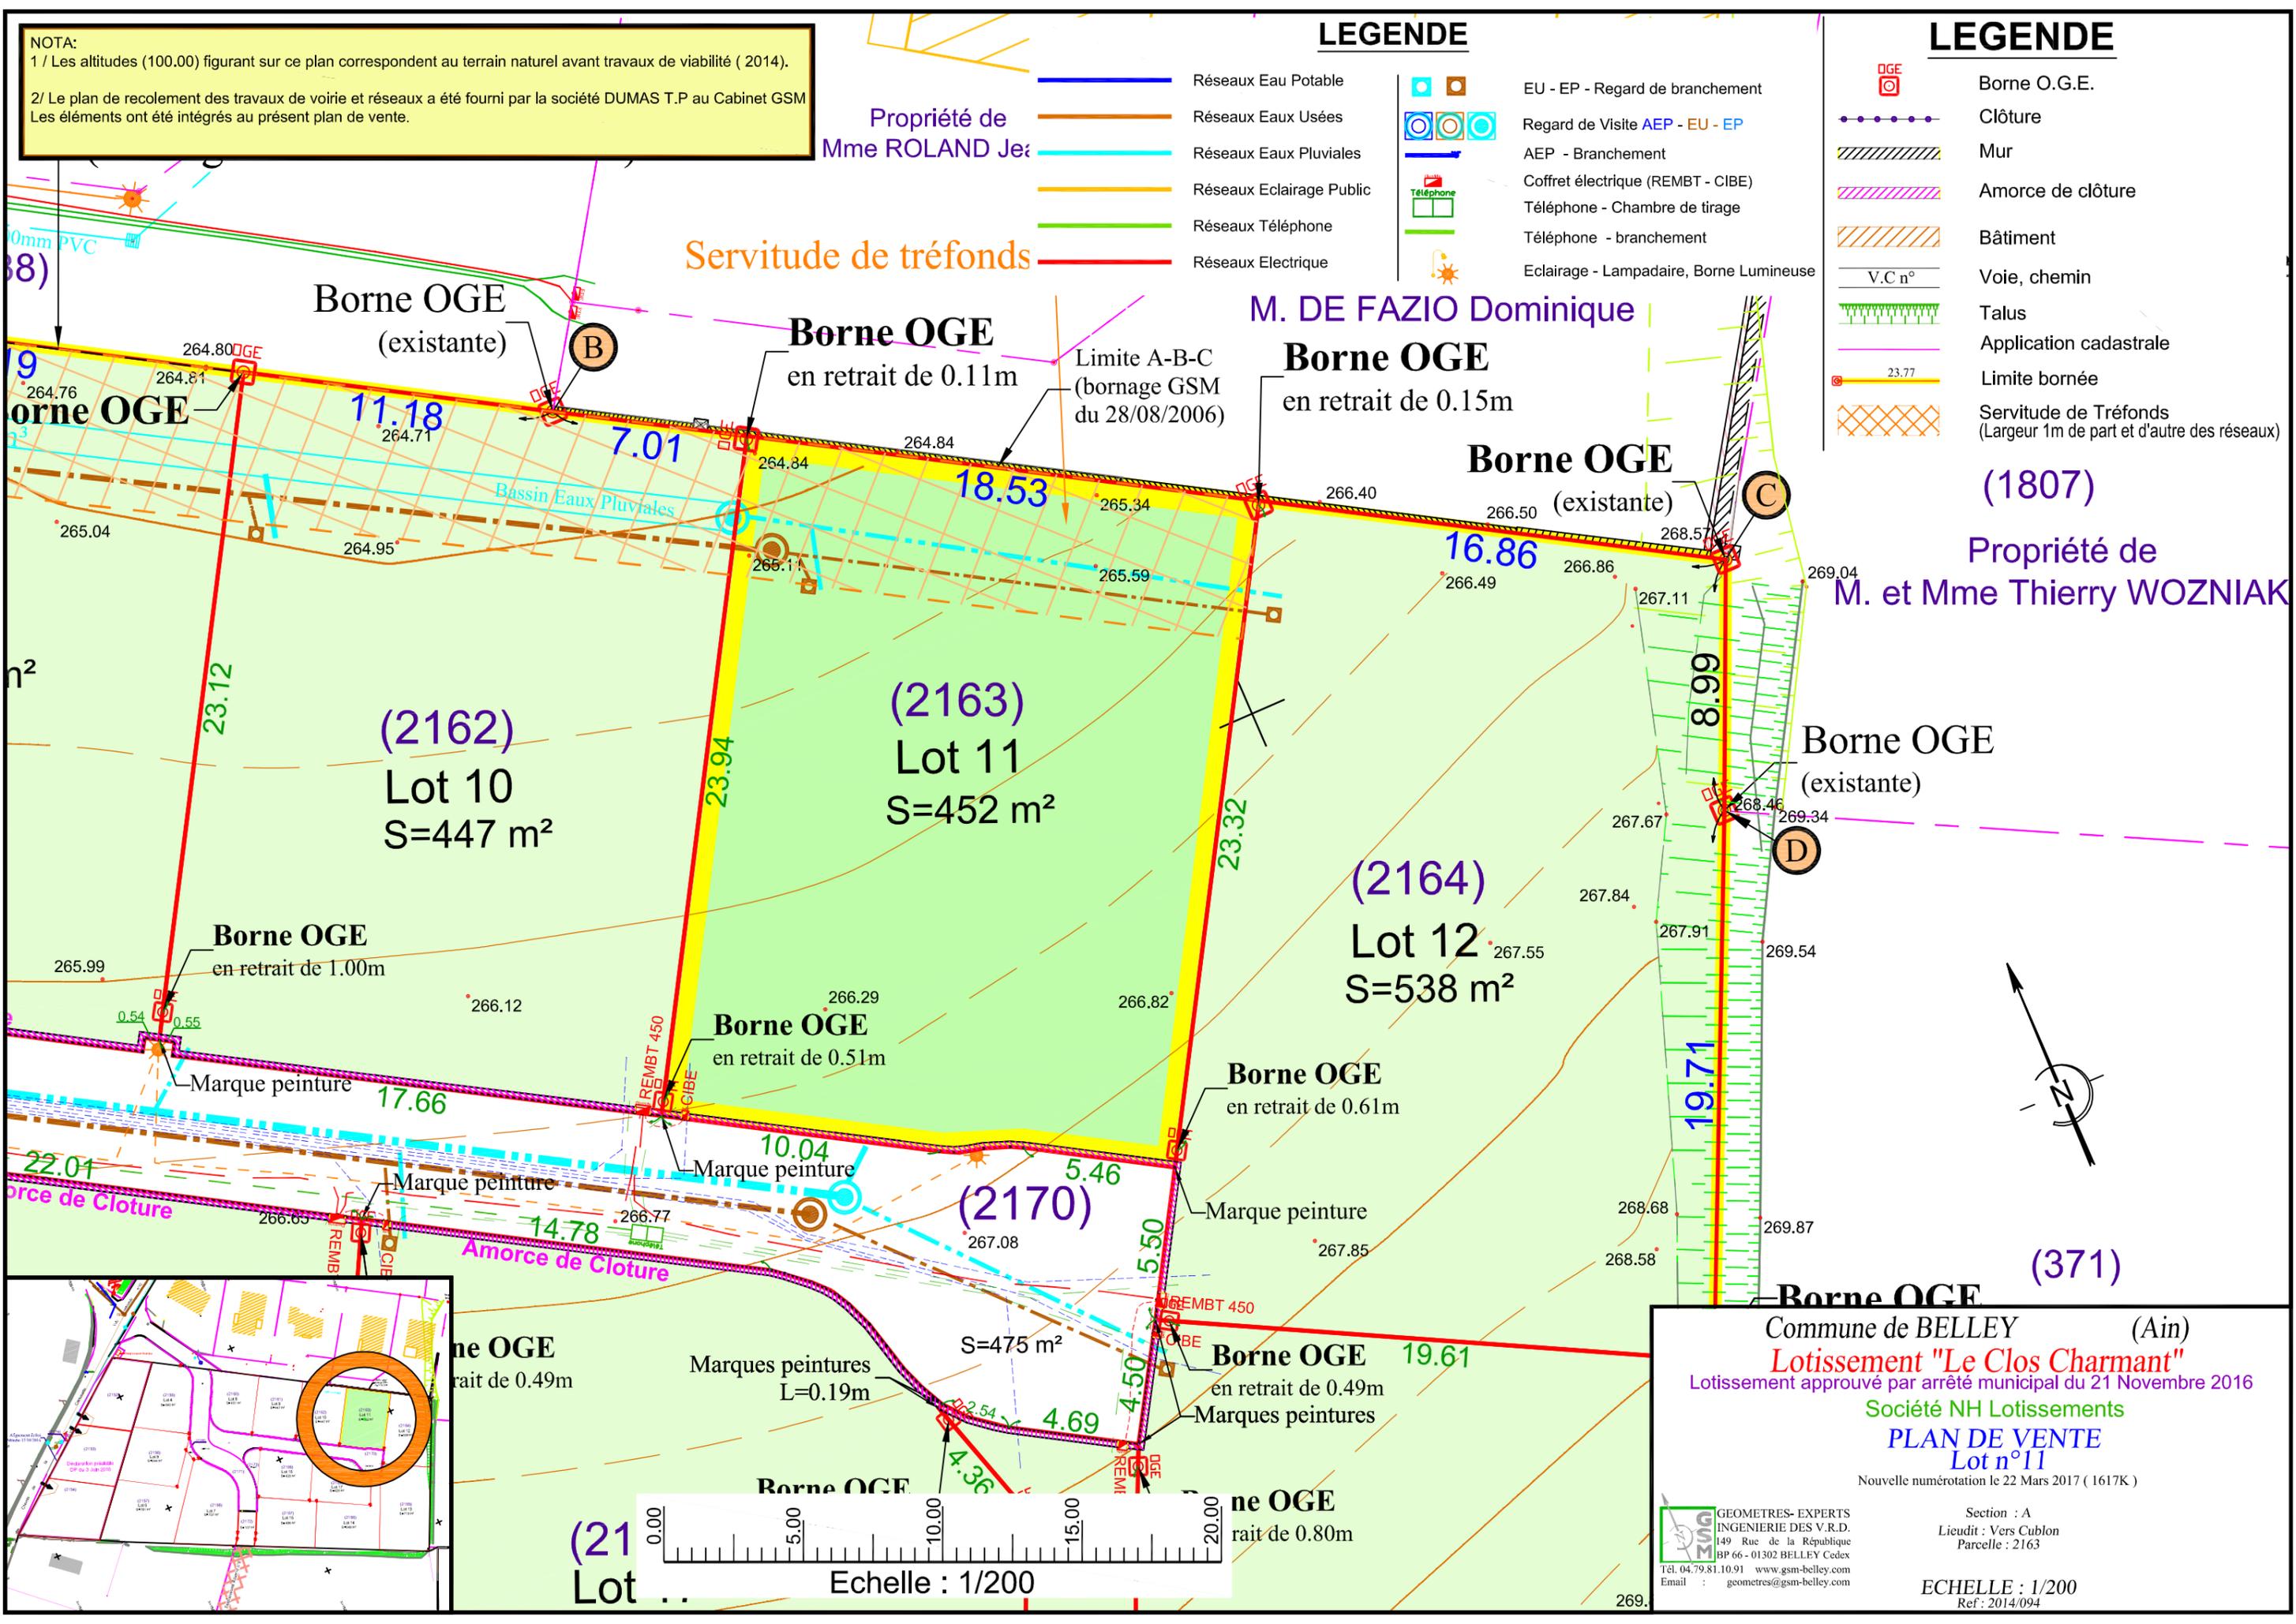

Commune de BELLEY (Ain)  
**Lotissement "Le Clos Charmant"**  
 Lotissement approuvé par arrêté municipal du 21 Novembre 2016  
 Société NH Lotissements  
**PLAN DE VENTE**  
 Lot n°11  
 Nouvelle numérotation le 22 Mars 2017 ( 1617K )


GEOMETRES- EXPERTS  
 INGENIERIE DES V.R.D.  
 149 Rue de la République  
 BP 66 - 01302 BELLEY Cedex  
 Tél. 04.79.81.10.91 www.gsm-belley.com  
 Email : geometres@gsm-belley.com

Section : A  
 Lieudit : Vers Cublon  
 Parcelle : 2163

ECHELLE : 1/200  
 Ref : 2014/094





NOTA:  
 1 / Les altitudes (100.00) figurant sur ce plan correspondent au terrain naturel avant travaux de viabilité ( 2014 ).  
 2/ Le plan de recolement des travaux de voirie et réseaux a été fourni par la société DUMAS T.P au Cabinet GSM  
 Les éléments ont été intégrés au présent plan de vente.

**LEGENDE**

 -  Borne O.G.E.
-  Clôture
-  Mur
-  Amorce de clôture
-  Bâtiment
-  Voie, chemin
-  Talus
-  Application cadastrale
-  Limite bornée
-  Servitude de Tréfonds (Largeur 1m de part et d'autre des réseaux)

**LEGENDE**

-  EU - EP - Regard de branchement
-  Regard de Visite AEP - EU - EP
-  AEP - Branchement
-  Coffret électrique (REMBT - CIBE)
-  Téléphone - Chambre de tirage
-  Téléphone - branchement
-  Eclairage - Lampadaire, Borne Lumineuse
-  Réseaux Eau Potable
-  Réseaux Eaux Usées
-  Réseaux Eaux Pluviales
-  Réseaux Eclairage Public
-  Réseaux Téléphone
-  Réseaux Electrique

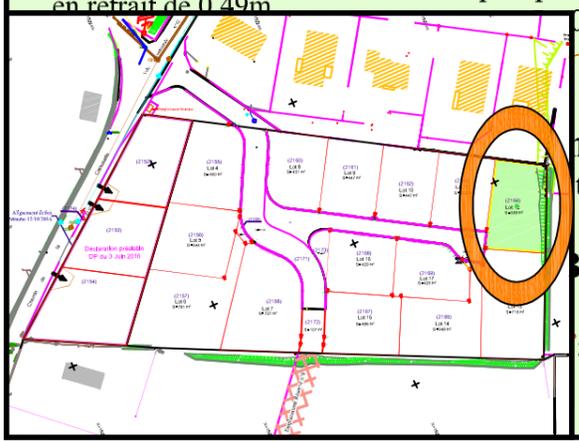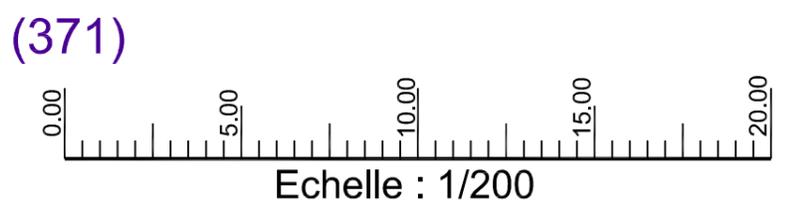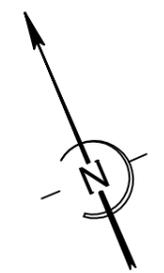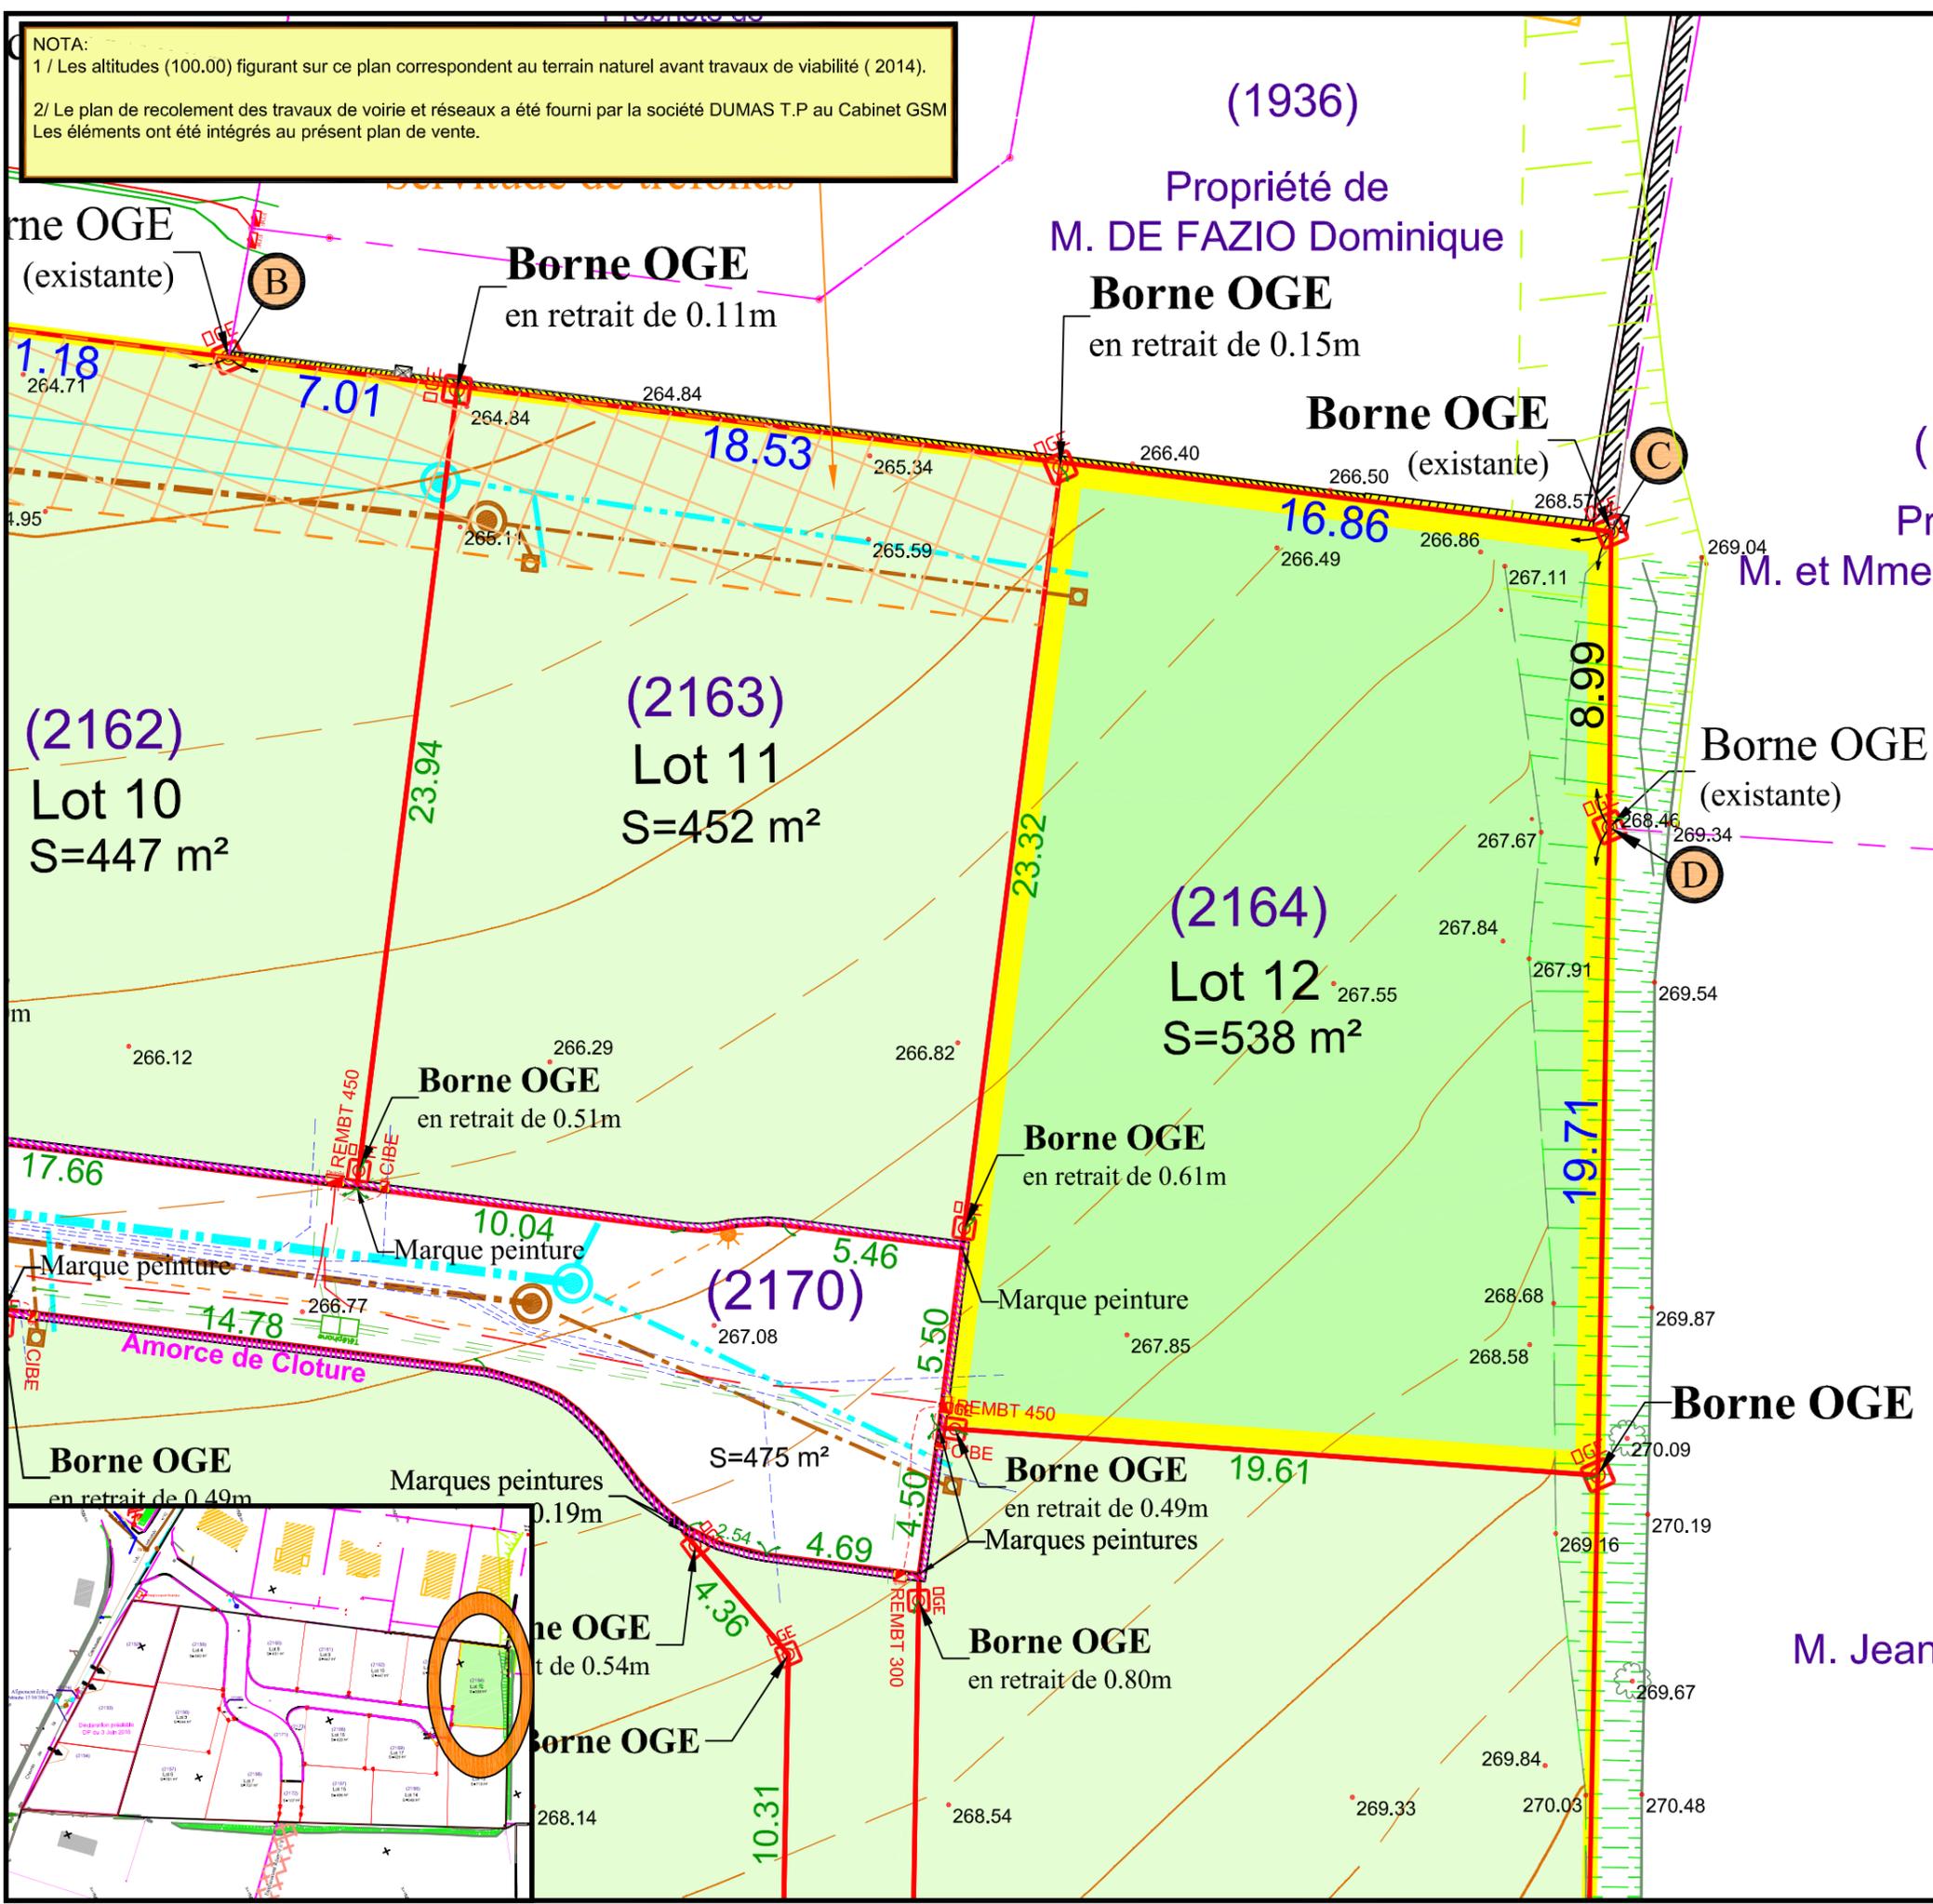

Commune de BELLEY (Ain)  
**Lotissement "Le Clos Charmant"**  
 Lotissement approuvé par arrêté municipal du 21 Novembre 2016  
 Société NH Lotissements  
**PLAN DE VENTE**  
 Lot n°12  
 Nouvelle numérotation le 22 Mars 2017 ( 1617K )

M. Jean

Section : A  
 Lieudit : Vers Cublon  
 Parcelle : 2164

GEOMETRES- EXPERTS  
 INGENIERIE DES V.R.D.  
 149 Rue de la République  
 BP 66 - 01302 BELLEY Cedex  
 Tél. 04.79.81.10.91 www.gsm-belley.com  
 Email : geometres@gsm-belley.com

ECHELLE : 1/200  
 Ref : 2014/094


NOTA:  
 1 / Les altitudes (100.00) figurant sur ce plan correspondent au terrain naturel avant travaux de viabilité ( 2014 ).  
 2/ Le plan de recolement des travaux de voirie et réseaux a été fourni par la société DUMAS T.P au Cabinet GSM  
 Les éléments ont été intégrés au présent plan de vente.

# LEGENDE

- Borne O.G.E.
- Clôture
- Mur
- Amorce de clôture
- Bâtiment
- Voie, chemin
- Talus
- Application cadastrale
- Limite bornée
- Servitude de Tréfonds (Largeur 1m de part et d'autre des réseaux)

# LEGENDE




- EU - EP - Regard de branchement
- Regard de Visite AEP - EU - EP
- AEP - Branchement
- Coffret électrique (REMBT - CIBE)
- Téléphone - Chambre de tirage
- Téléphone - branchement
- Eclairage - Lampadaire, Borne Lumineuse
- Réseaux Eau Potable
- Réseaux Eaux Usées
- Réseaux Eaux Pluviales
- Réseaux Eclairage Public
- Réseaux Téléphone
- Réseaux Electricité

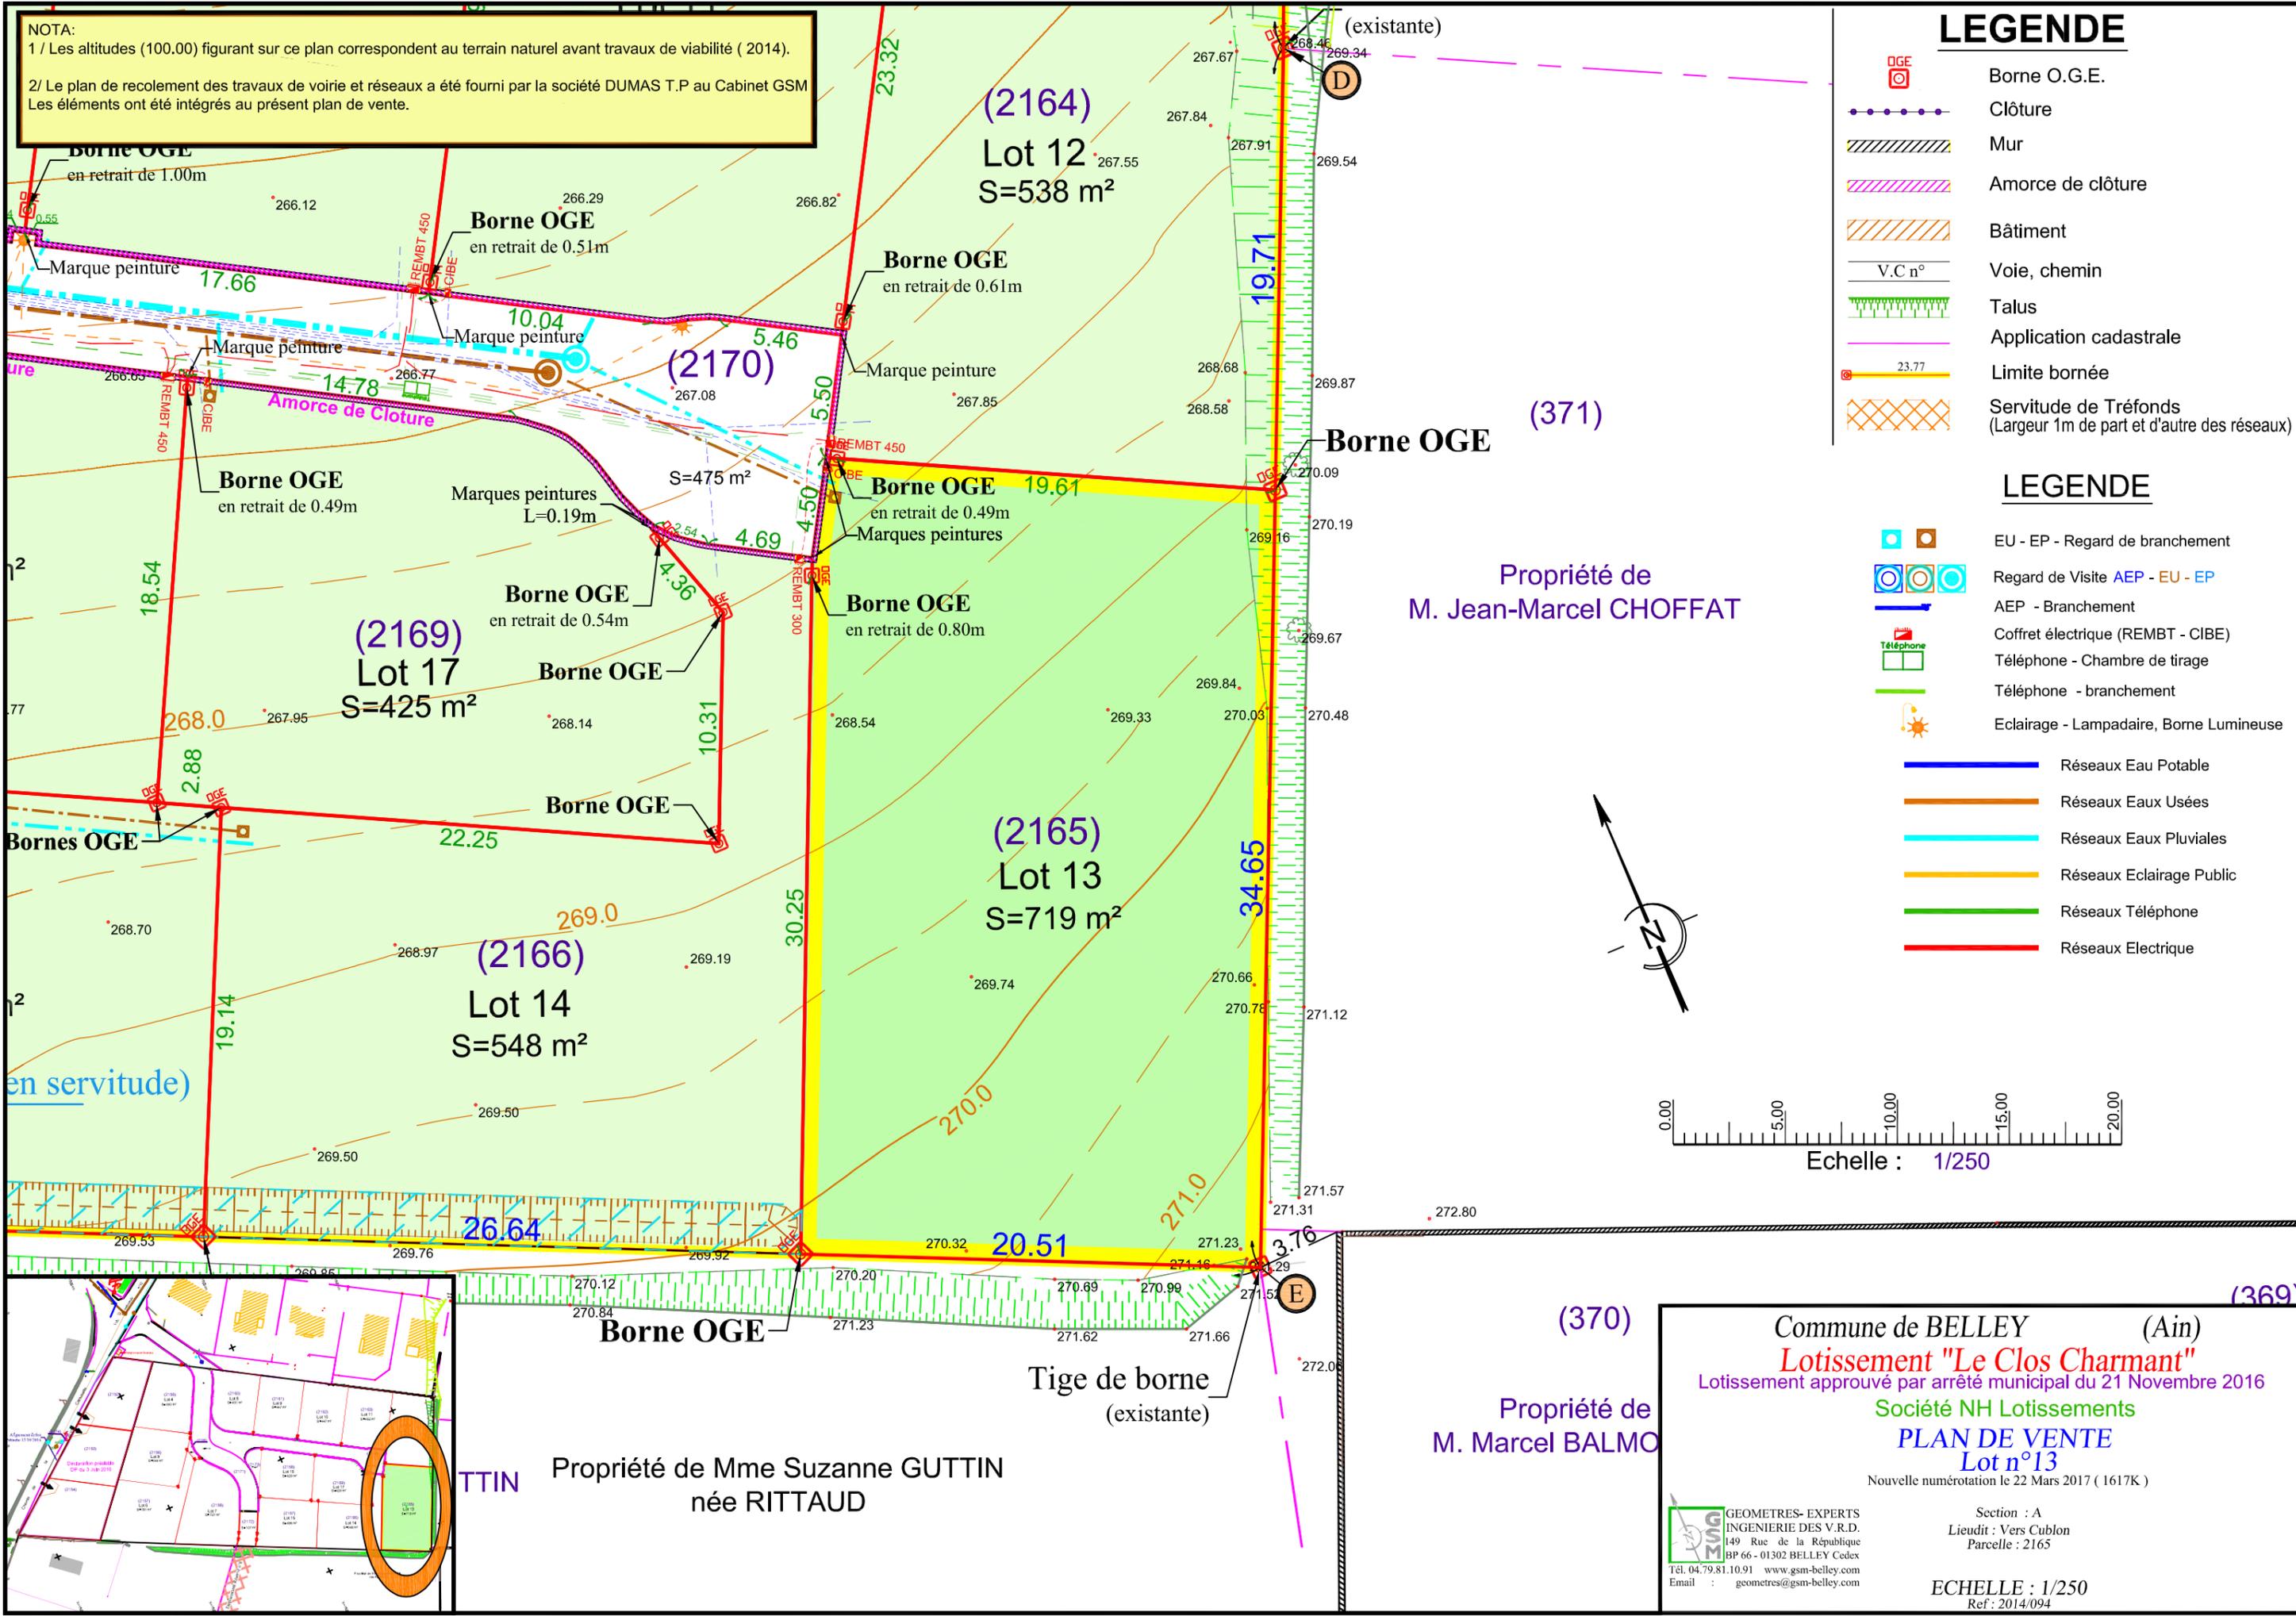

Propriété de  
 M. Jean-Marcel CHOFFAT

Propriété de  
 M. Marcel BALMO

Propriété de Mme Suzanne GUTTIN  
 née RITTAUD

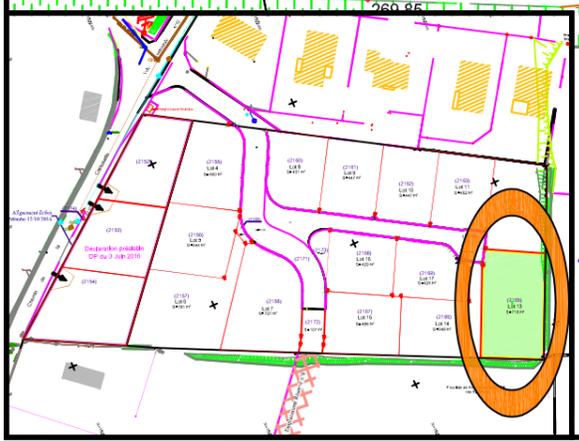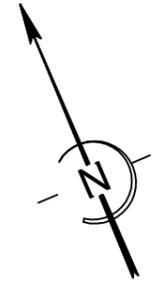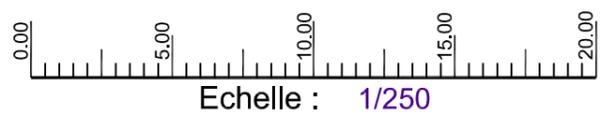

Commune de BELLEY (Ain)  
**Lotissement "Le Clos Charmant"**  
 Lotissement approuvé par arrêté municipal du 21 Novembre 2016  
 Société NH Lotissements  
**PLAN DE VENTE**  
 Lot n°13  
 Nouvelle numérotation le 22 Mars 2017 ( 1617K )

Section : A  
 Lieudit : Vers Cublon  
 Parcelle : 2165

GEOMETRES- EXPERTS  
 INGENIERIE DES V.R.D.  
 149 Rue de la République  
 BP 66 - 01302 BELLEY Cedex  
 Tél. 04.79.81.10.91 www.gsm-belley.com  
 Email : geometres@gsm-belley.com

ECHELLE : 1/250  
 Ref : 2014/094





NOTA:  
 1 / Les altitudes (100.00) figurant sur ce plan correspondent au terrain naturel avant travaux de viabilité ( 2014).  
 2/ Le plan de recolement des travaux de voirie et réseaux a été fourni par la société DUMAS T.P au Cabinet GSM  
 Les éléments ont été intégrés au présent plan de vente.

# LEGENDE

- Borne O.G.E.
- Clôture
- Mur
- Amorce de clôture
- Bâtiment
- Voie, chemin
- Talus
- Application cadastrale
- Limite bornée
- Servitude de Tréfonds (Largeur 1m de part et d'autre des réseaux)

# LEGENDE

- EU - EP - Regard de branchement
- Regard de Visite AEP - EU - EP
- AEP - Branchement
- Coffret électrique (REMBT - CIBE)
- Téléphone - Chambre de tirage
- Téléphone - branchement
- Eclairage - Lampadaire, Borne Lumineuse
- Réseaux Eau Potable
- Réseaux Eaux Usées
- Réseaux Eaux Pluviales
- Réseaux Eclairage Public
- Réseaux Téléphone
- Réseaux Electrique

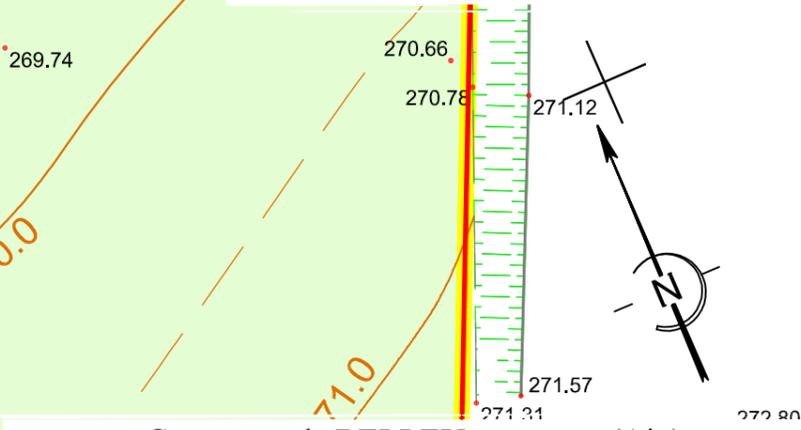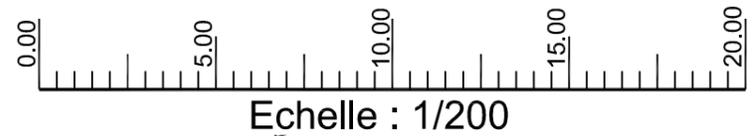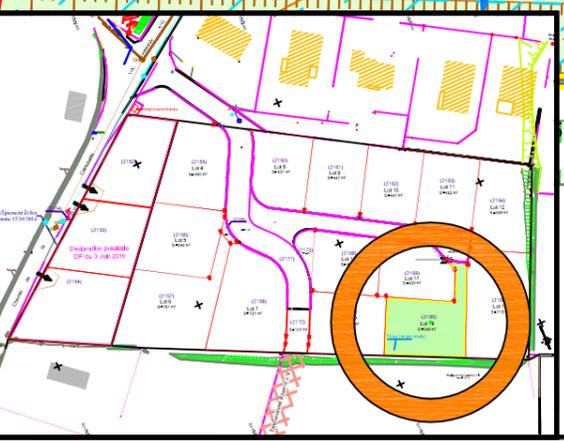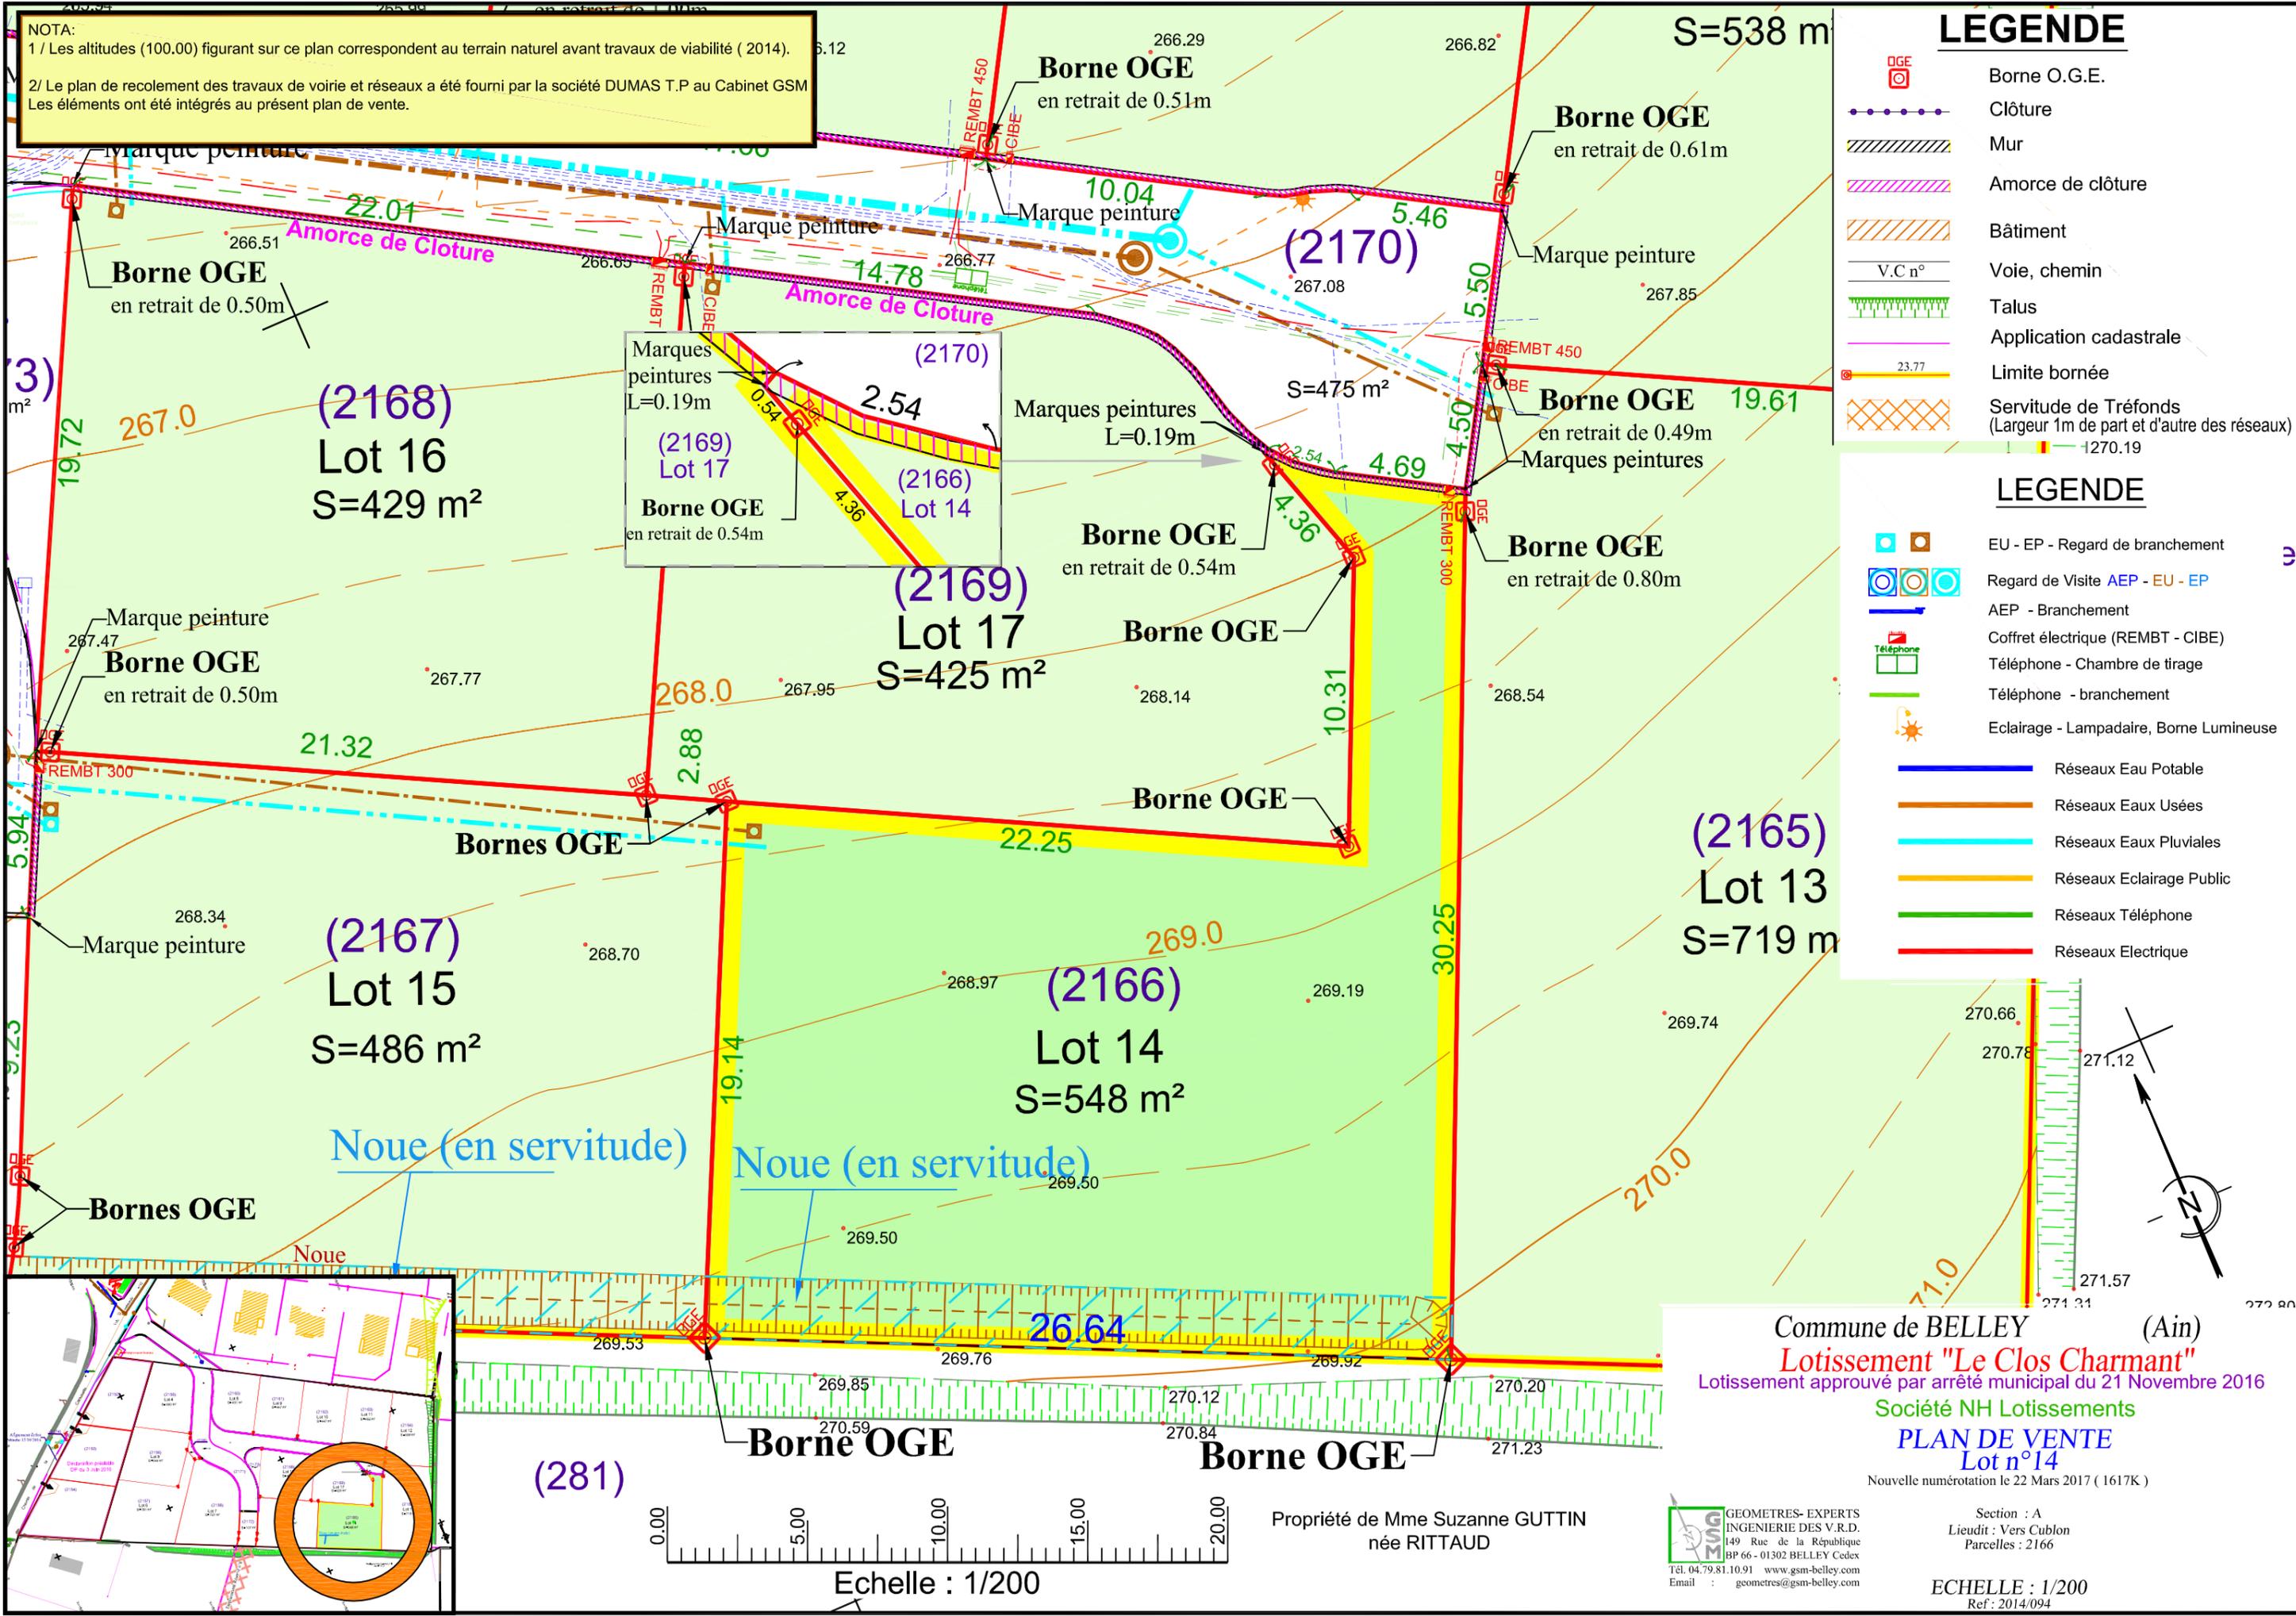

Commune de BELLEY (Ain)  
**Lotissement "Le Clos Charmant"**  
 Lotissement approuvé par arrêté municipal du 21 Novembre 2016  
 Société NH Lotissements  
**PLAN DE VENTE**  
 Lot n°14  
 Nouvelle numérotation le 22 Mars 2017 ( 1617K )

Propriété de Mme Suzanne GUTTIN  
 née RITTAUD

**GSM**  
 GEOMETRES- EXPERTS  
 INGENIERIE DES V.R.D.  
 149 Rue de la République  
 BP 66 - 01302 BELLEY Cedex  
 Tél. 04.79.81.10.91 www.gsm-belley.com  
 Email : geometres@gsm-belley.com

Section : A  
 Lieudit : Vers Cublon  
 Parcelles : 2166

**ECHELLE : 1/200**  
 Ref: 2014/094









NOTA:  
 1 / Les altitudes (100.00) figurant sur ce plan correspondent au terrain naturel avant travaux de viabilité ( 2014 ).  
 2/ Le plan de recolement des travaux de voirie et réseaux a été fourni par la société DUMAS T.P au Cabinet GSM  
 Les éléments ont été intégrés au présent plan de vente.

**LEGENDE**

-  Réseaux Eau Potable
-  Réseaux Eaux Usées
-  Réseaux Eaux Pluviales
-  Réseaux Eclairage Public
-  Réseaux Téléphone
-  Réseaux Electrique
-  EU - EP - Regard de branchement
-  Regard de Visite AEP - EU - EP
-  AEP - Branchement
-  Coffret électrique (REMBT - CIBE)
-  Téléphone - Chambre de tirage
-  Téléphone - branchement
-  Eclairage - Lampadaire, Borne Lumineuse

**LEGENDE**

-  Borne O.G.E.
-  Clôture
-  Mur
-  Amorce de clôture
-  Bâtiment
-  Voie, chemin
-  Talus
-  Application cadastrale
-  Limite bornée
-  Servitude de Tréfonds (Largeur 1m de part et d'autre des réseaux)

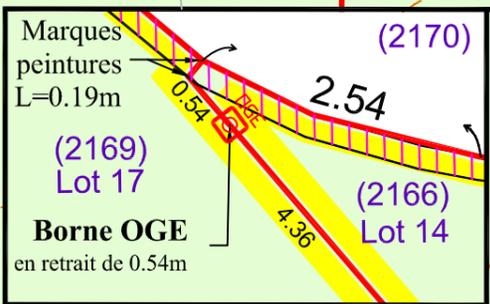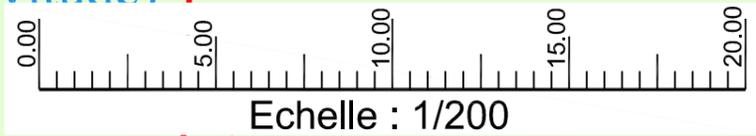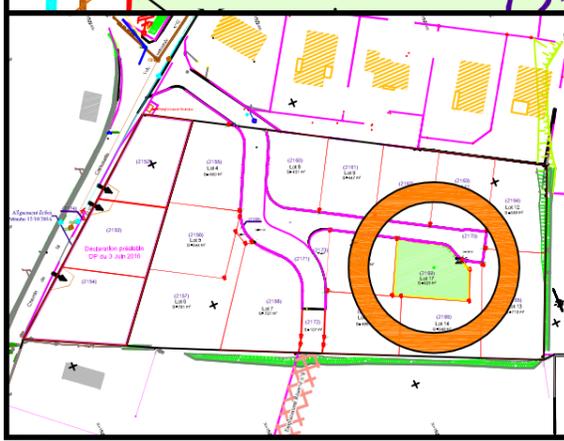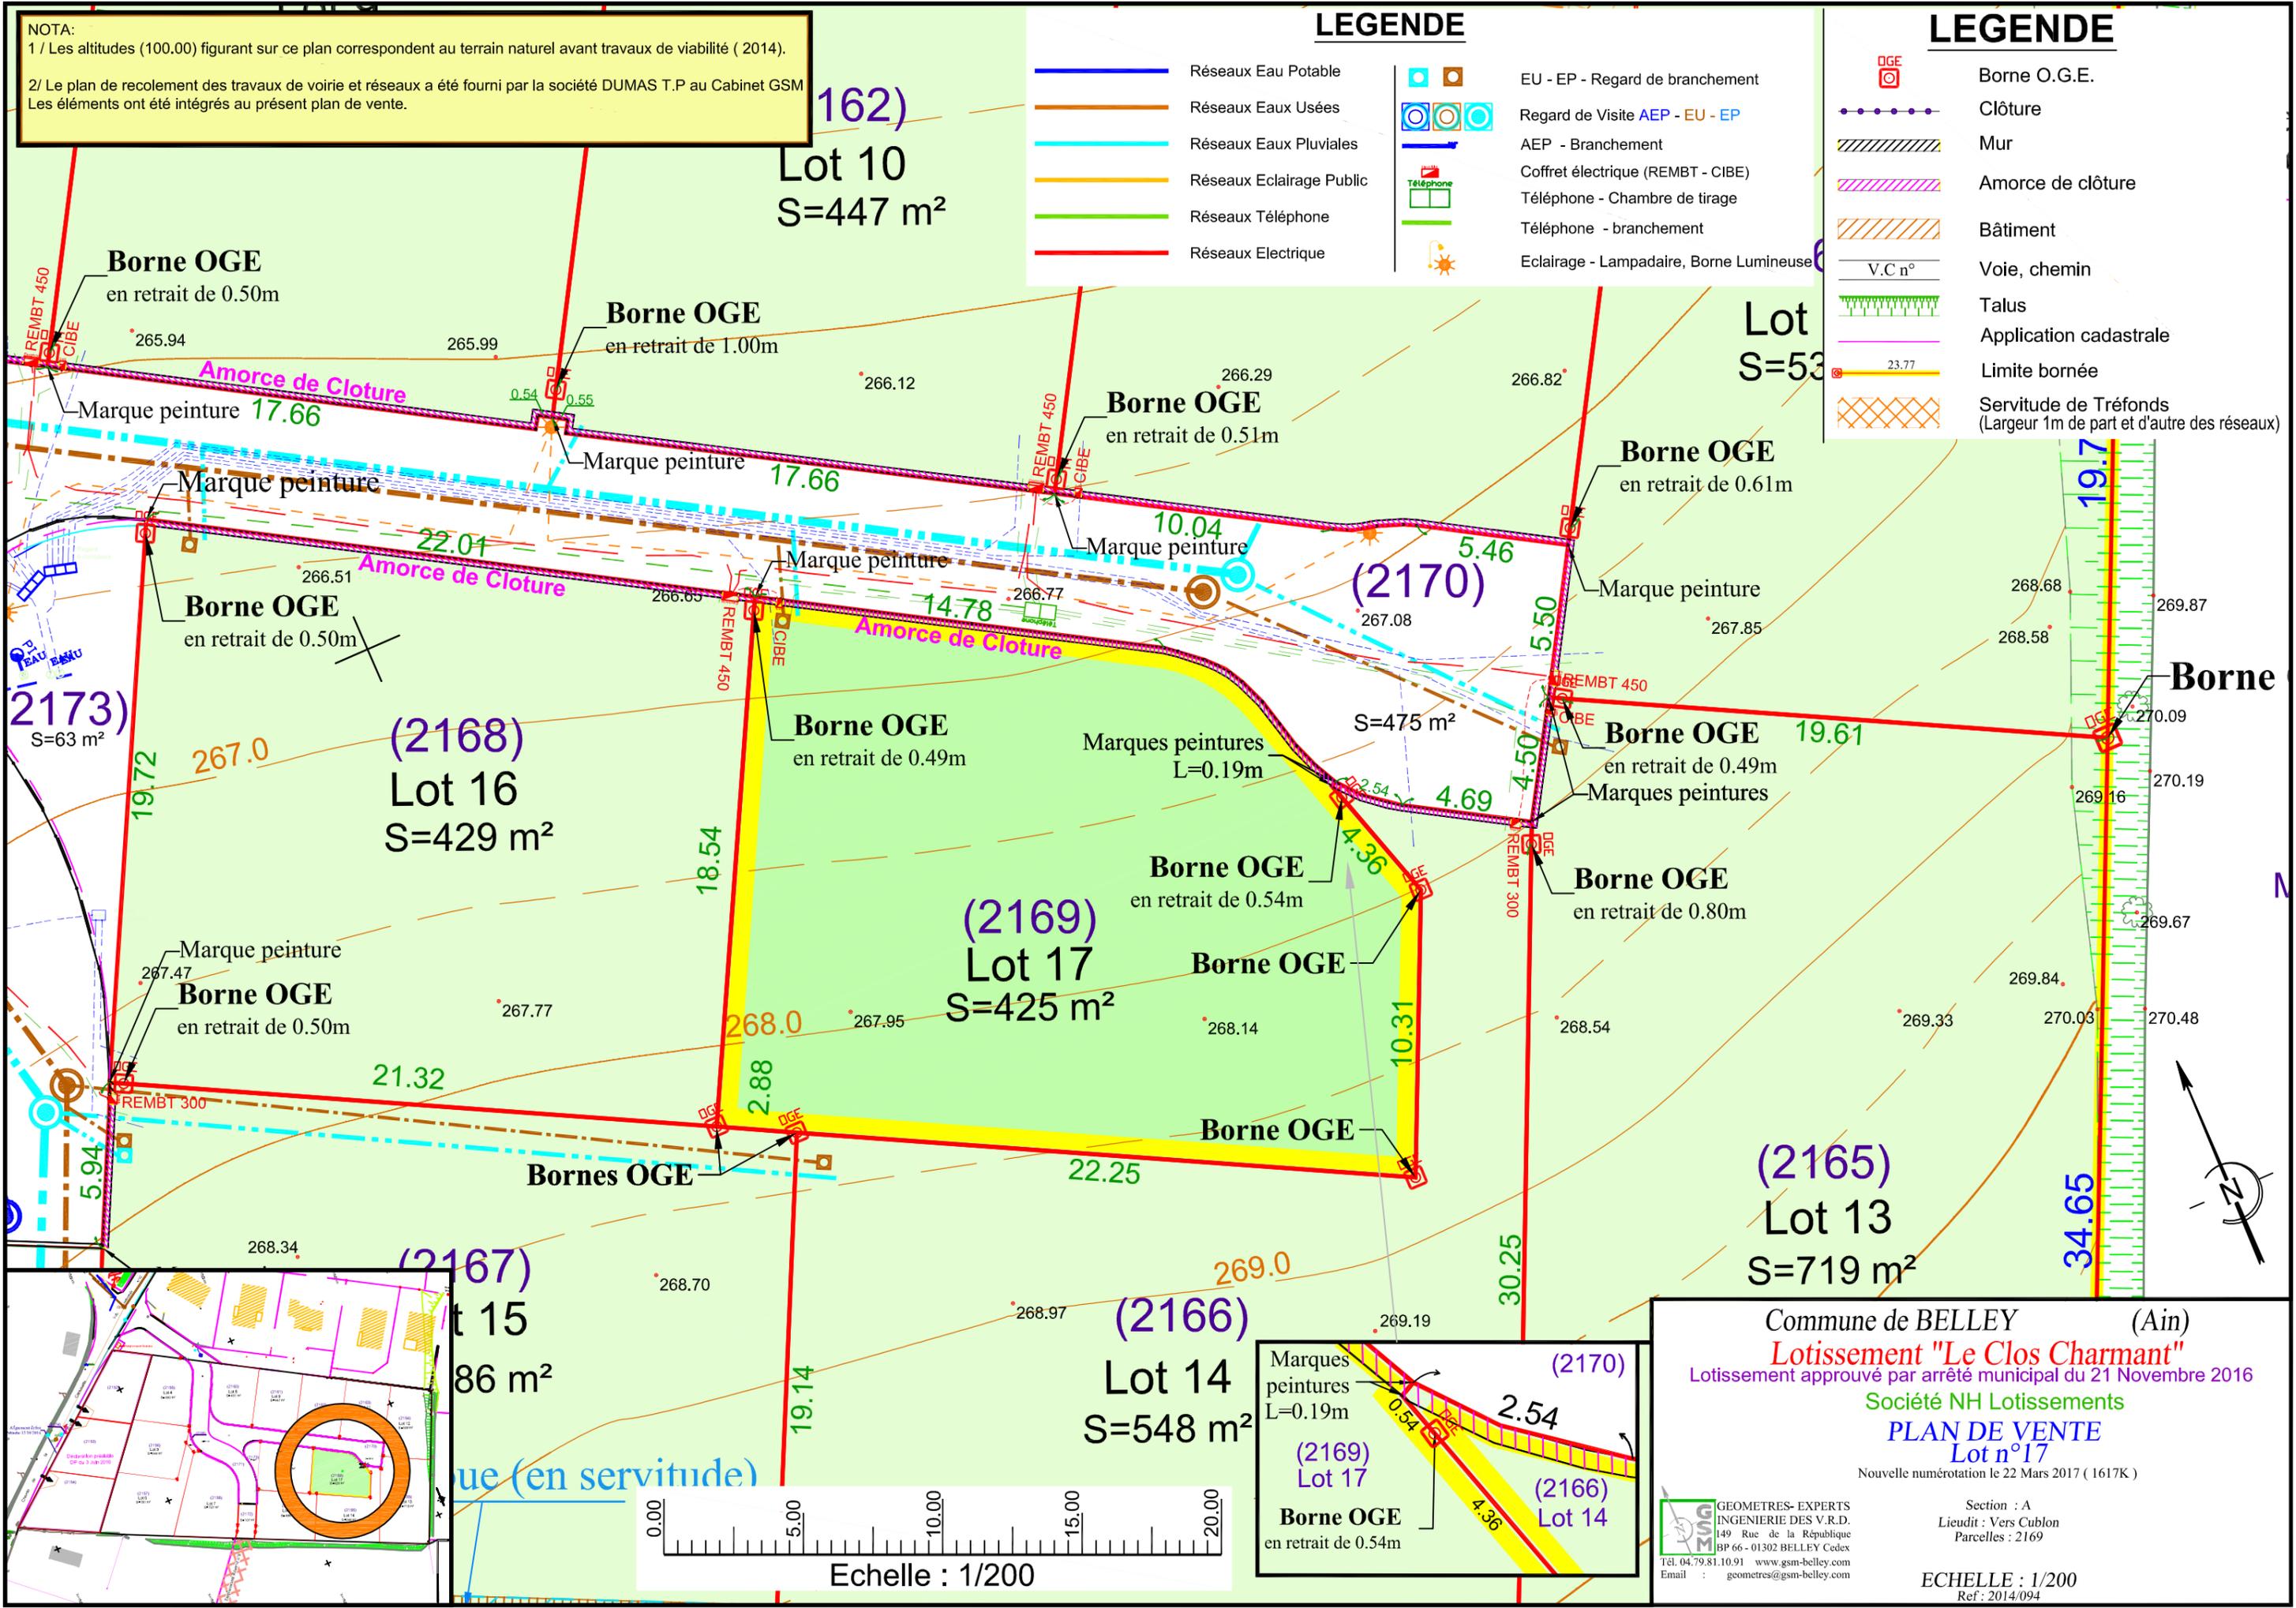

Commune de BELLEY (Ain)  
**Lotissement "Le Clos Charmant"**  
 Lotissement approuvé par arrêté municipal du 21 Novembre 2016  
 Société NH Lotissements  
**PLAN DE VENTE**  
 Lot n°17  
 Nouvelle numérotation le 22 Mars 2017 ( 1617K )

Section : A  
 Lieudit : Vers Cublon  
 Parcelles : 2169

GEOMETRES- EXPERTS  
 INGENIERIE DES V.R.D.  
 149 Rue de la République  
 BP 66 - 01302 BELLEY Cedex  
 Tél. 04.79.81.10.91 www.gsm-belley.com  
 Email : geometres@gsm-belley.com

ECHELLE : 1/200  
 Ref : 2014/094